


PLAN ASSEMBLAGE

AZAY LE RIDEAU

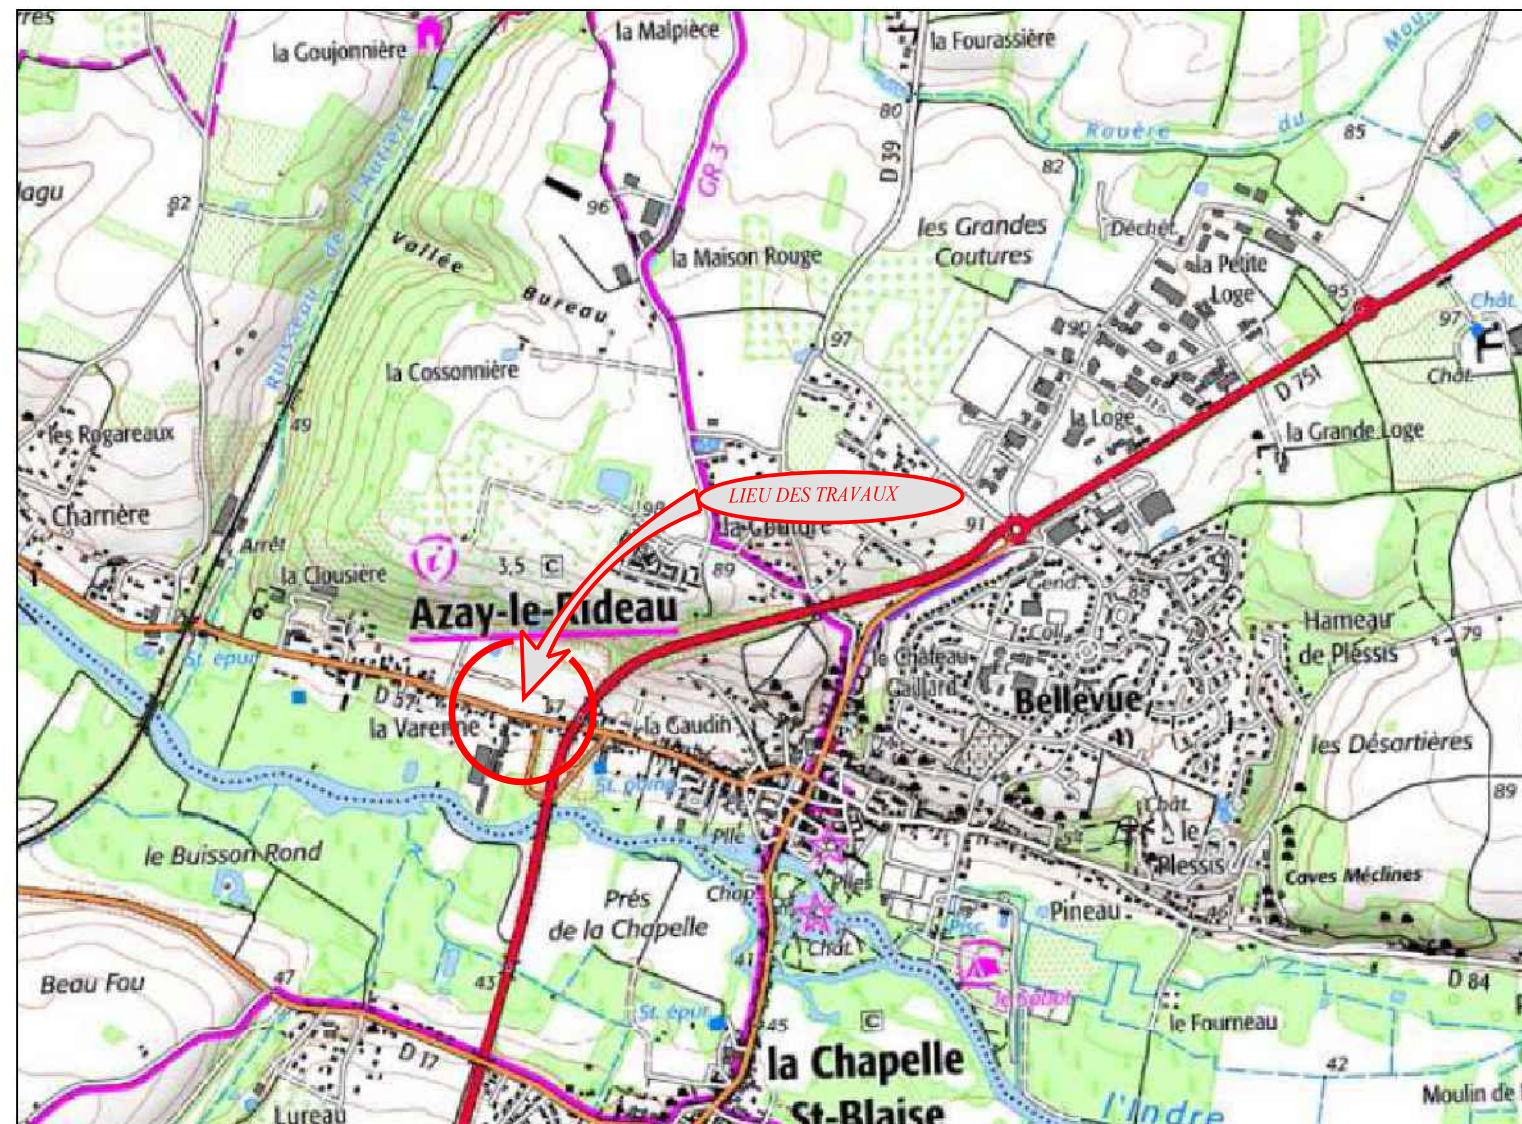

Récolement Souterrain

N°SIE:886-2016

AZAY LE RIDEAU

DISSIMULATION "Avenue de la Gare"

Plan de pose BT

Classe		N° PLAN	Echelle	
A		01/03	1/200	
Ind.	Date	Désignation	Dessiné par	Vérifié par
A	18/01/2024	Récolement Souterrain	FABRICE D	FD TOPO PLANS
B				
C				
D				



INFORMATIONS

Nom resp Chantier	client
Entreprise Leve	FD TOPO PLANS
Presto certifie	FD TOPO PLANS
Presto releve indirect	
Date leve	15/12/23+19/12/23
Num declaration	DA28/050520
Num declaration intention	
Nature ouvrage	Plan de pose BT
Marque appareil	Leica et Vivax
Num serie appareil	1756462594 E300630P34200758 VL004L21023023
Incertitude max en X	5 mm
Incertitude max en Y	5 mm
Incertitude max en Z	10 mm
Technologie de mesure	Station totale + GPS + detecteur
Code projection	Lambert 930C47


LEGENDE

RESEAUX SOUTERRAINS



Désignation de l'ouvrage	représentation graphique Hors Echelle
HTA souterraine existante	
STA souterraine existante	
Branchement souterrain existant	
FT souterraine existante	
EP souterraine existante	
Reseau Gaz existante	
Branchement Gaz	
Fourreau vide existant	
TV existante	

SYMBOLS


Symboles	Désignation
	Postes et Poteaux Elec
	Coffres
	Eclairage
	RAS et Boîtes BT - HTA
	Affleurants Gaz
	Affleurants Telecom
	Affleurants Eau Potable
	Assainissement
	Bornes diverses
	Signalisation

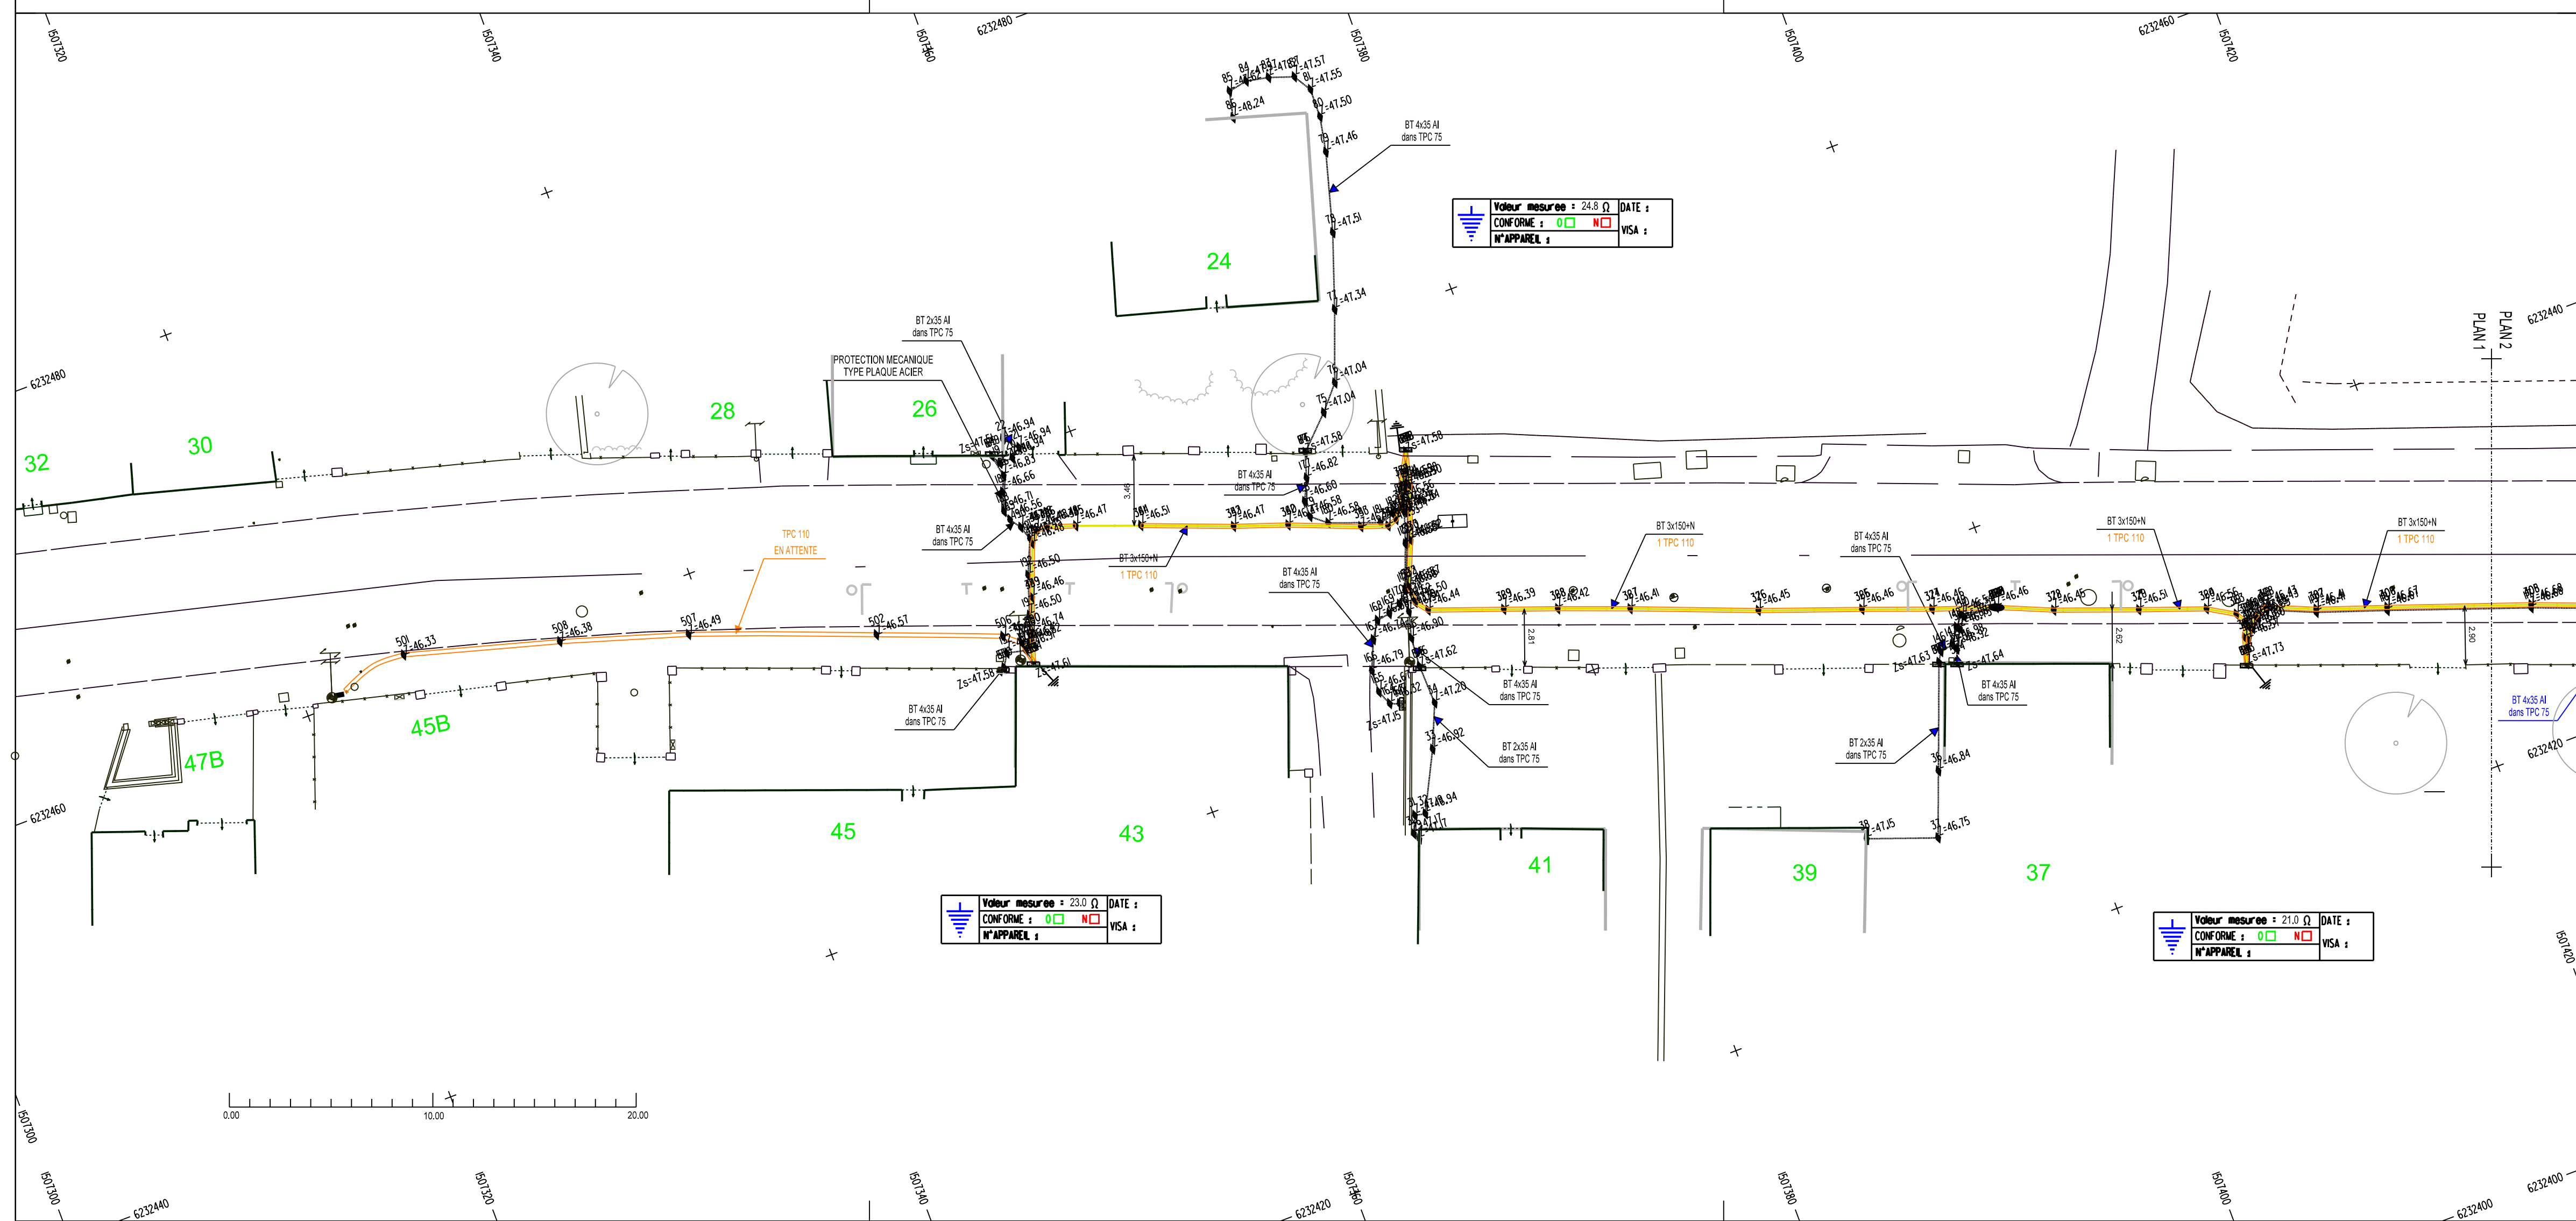

Commune: AZAY LE RIDEAU
N° SIE: 886-2016
Plan de pose BT
Plan:02/03

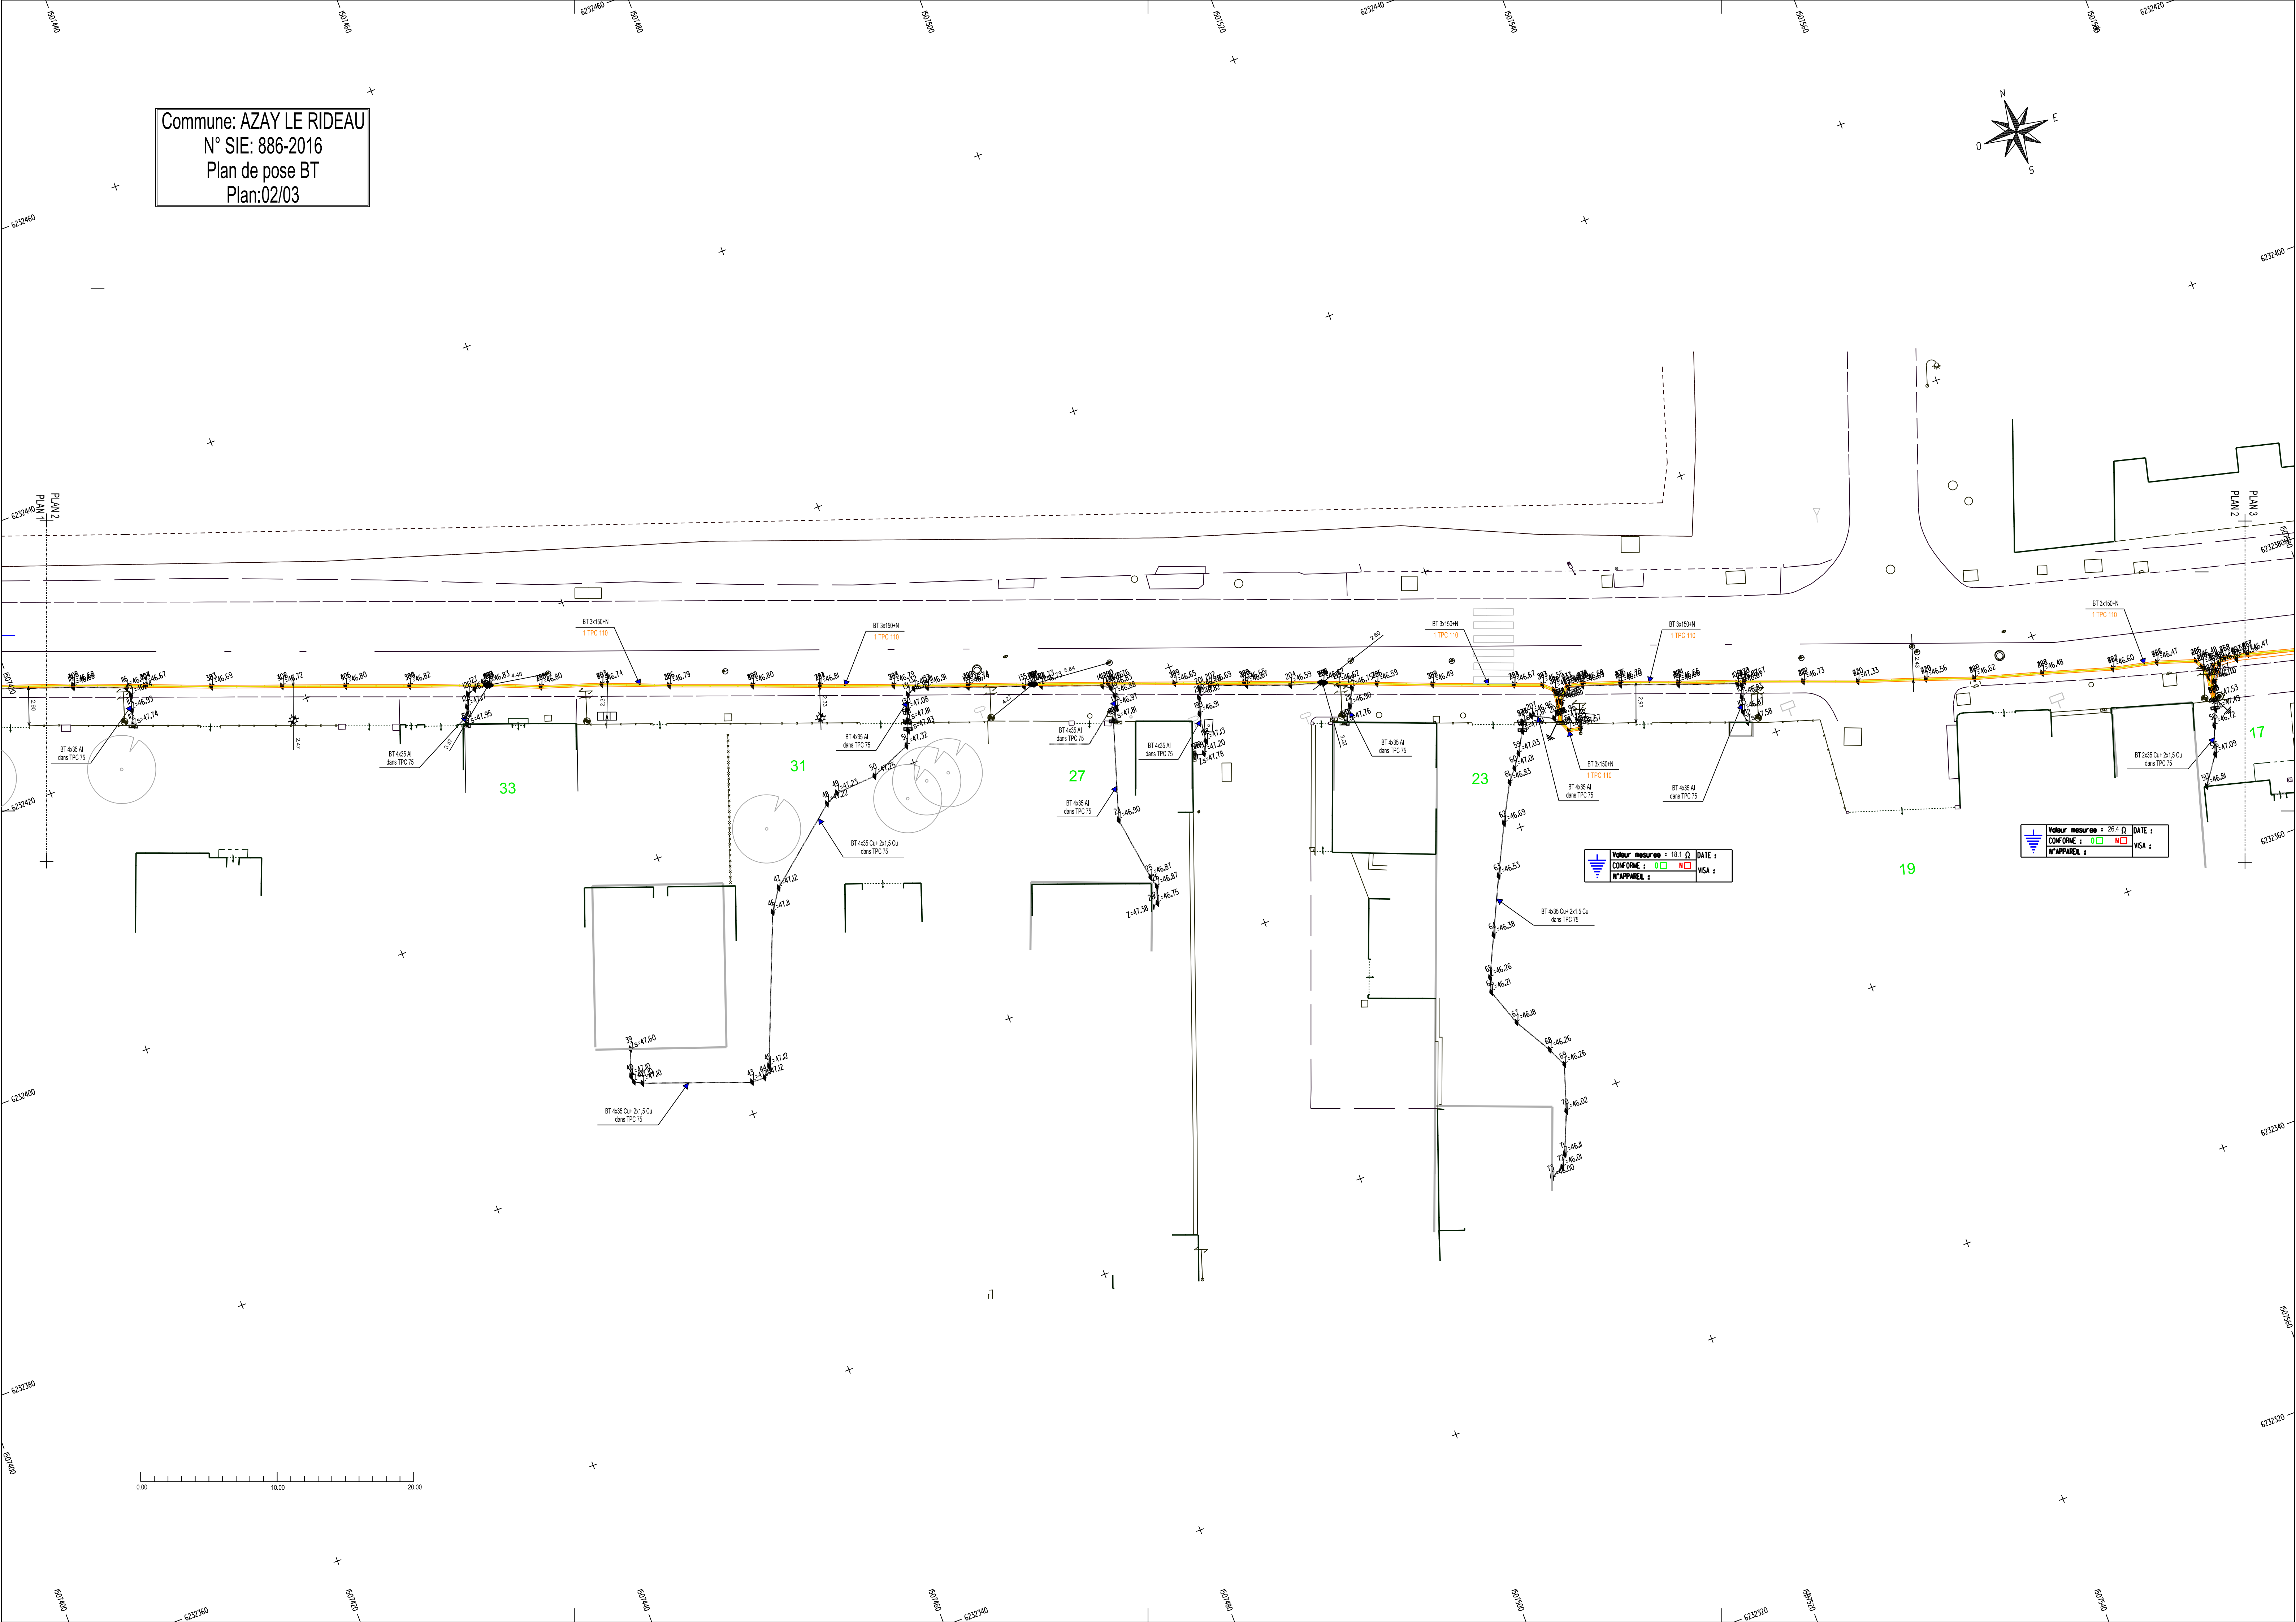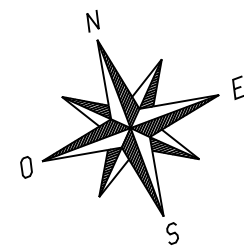

Commune: AZAY LE RIDEAU
N° SIE: 886-2016
Plan de pose BT
Plan:03/03

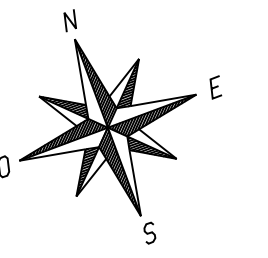

Valeur mesurée : 20.8
CONFORME : ☒ NON : ☐
N° APPAREIL : VISA :


AVENUE DE LA GARE

Valeur mesurée : 23.5
CONFORME : ☒ NON : ☐
N° APPAREIL : VISA :

0.00 10.00 20.00

PLAN ASSEMBLAGE

AZAY LE RIDEAU

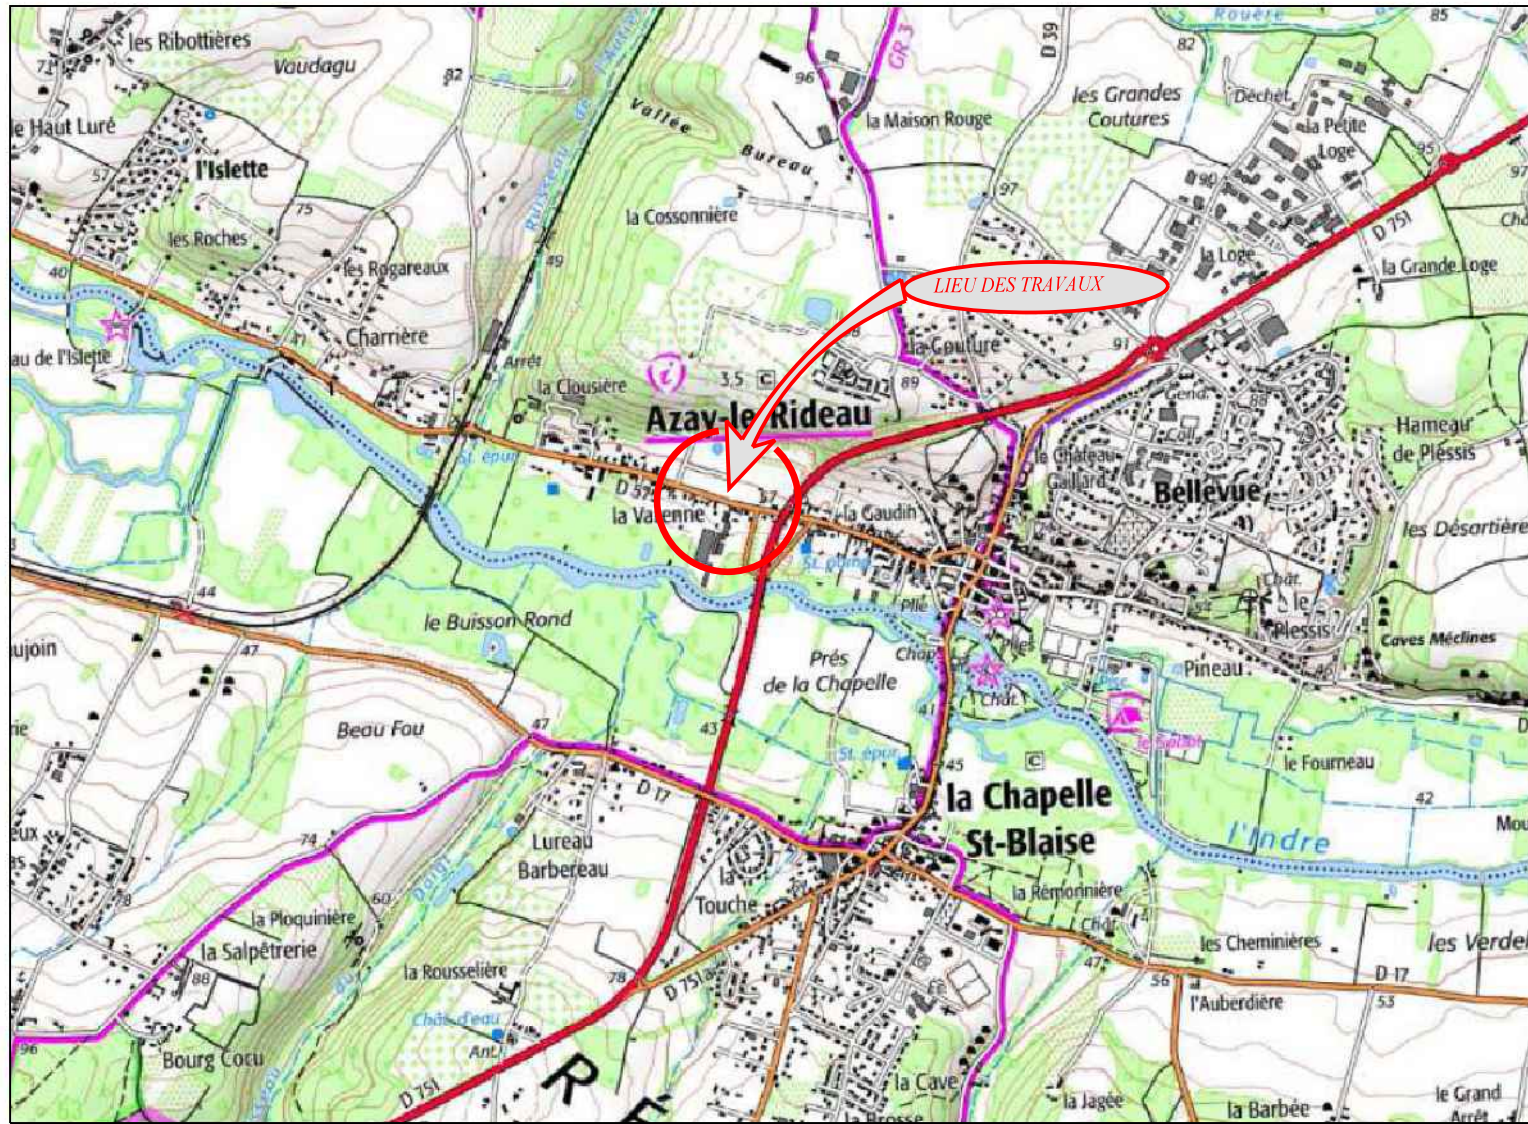

Récolement Souterrain

AZAY LE RIDEAU
DISSIMULATION "Avenue de la Gare"
Plan de pose Eclairage

Classe		N° PLAN	ECHELLE	
A		01/03	1/200	
Ind.	Date	Désignation	Dessiné par	Vérifié par
A	18/01/2024	Récolement Souterrain	fabrice D	FD TOPO PLANS
B				
C				
D				



INFORMATIONS

Nom resp Chantier	client
Entreprise Leve	FD TOPO PLANS
Presto certifié	FD TOPO PLANS
Presto releve indirect	
Date leve	15/02/23+19/02/23
Num declaration	DA28/050520
Num declaration intention	
Nature ouvrage	Plan de pose Eclairage
Marque appareil	Leica et Vivax
Num serie appareil	T95d62594 E300dE30P3A200758 VL0dML200230232
Incertitude max en X	5 mm
Incertitude max en Y	5 mm
Incertitude max en Z	10 mm
Technologie de mesure	Station totale + GPS + detecteur
Code projection	Lambert 93CC47


LEGENDE

RESEAUX SOUTERRAINS



Désignation de l'ouvrage	représentation graphique Hors Echelle
HTA souterraine existante	—
BTA souterraine existante	—
Branchement souterrain existant	- - - - -
FT souterraine existante	—
EP souterraine existante	—
Reseau Gaz existante	—
Branchement Gaz	—
Foureaux vide existant	—
TV existante	—


SYMBLES

Symboles	Désignation
⚡	Postes et Poteaux Elec
⚡	Coffrets
⚡	Eclairage
⚡	RAS et Boites BT - HTA
⚡	Affleurants Gaz
⚡	Affleurants Telecom
⚡	Affleurants Eau Potable
⚡	Assainissement
⚡	Bornes diverses
⚡	Signalisation

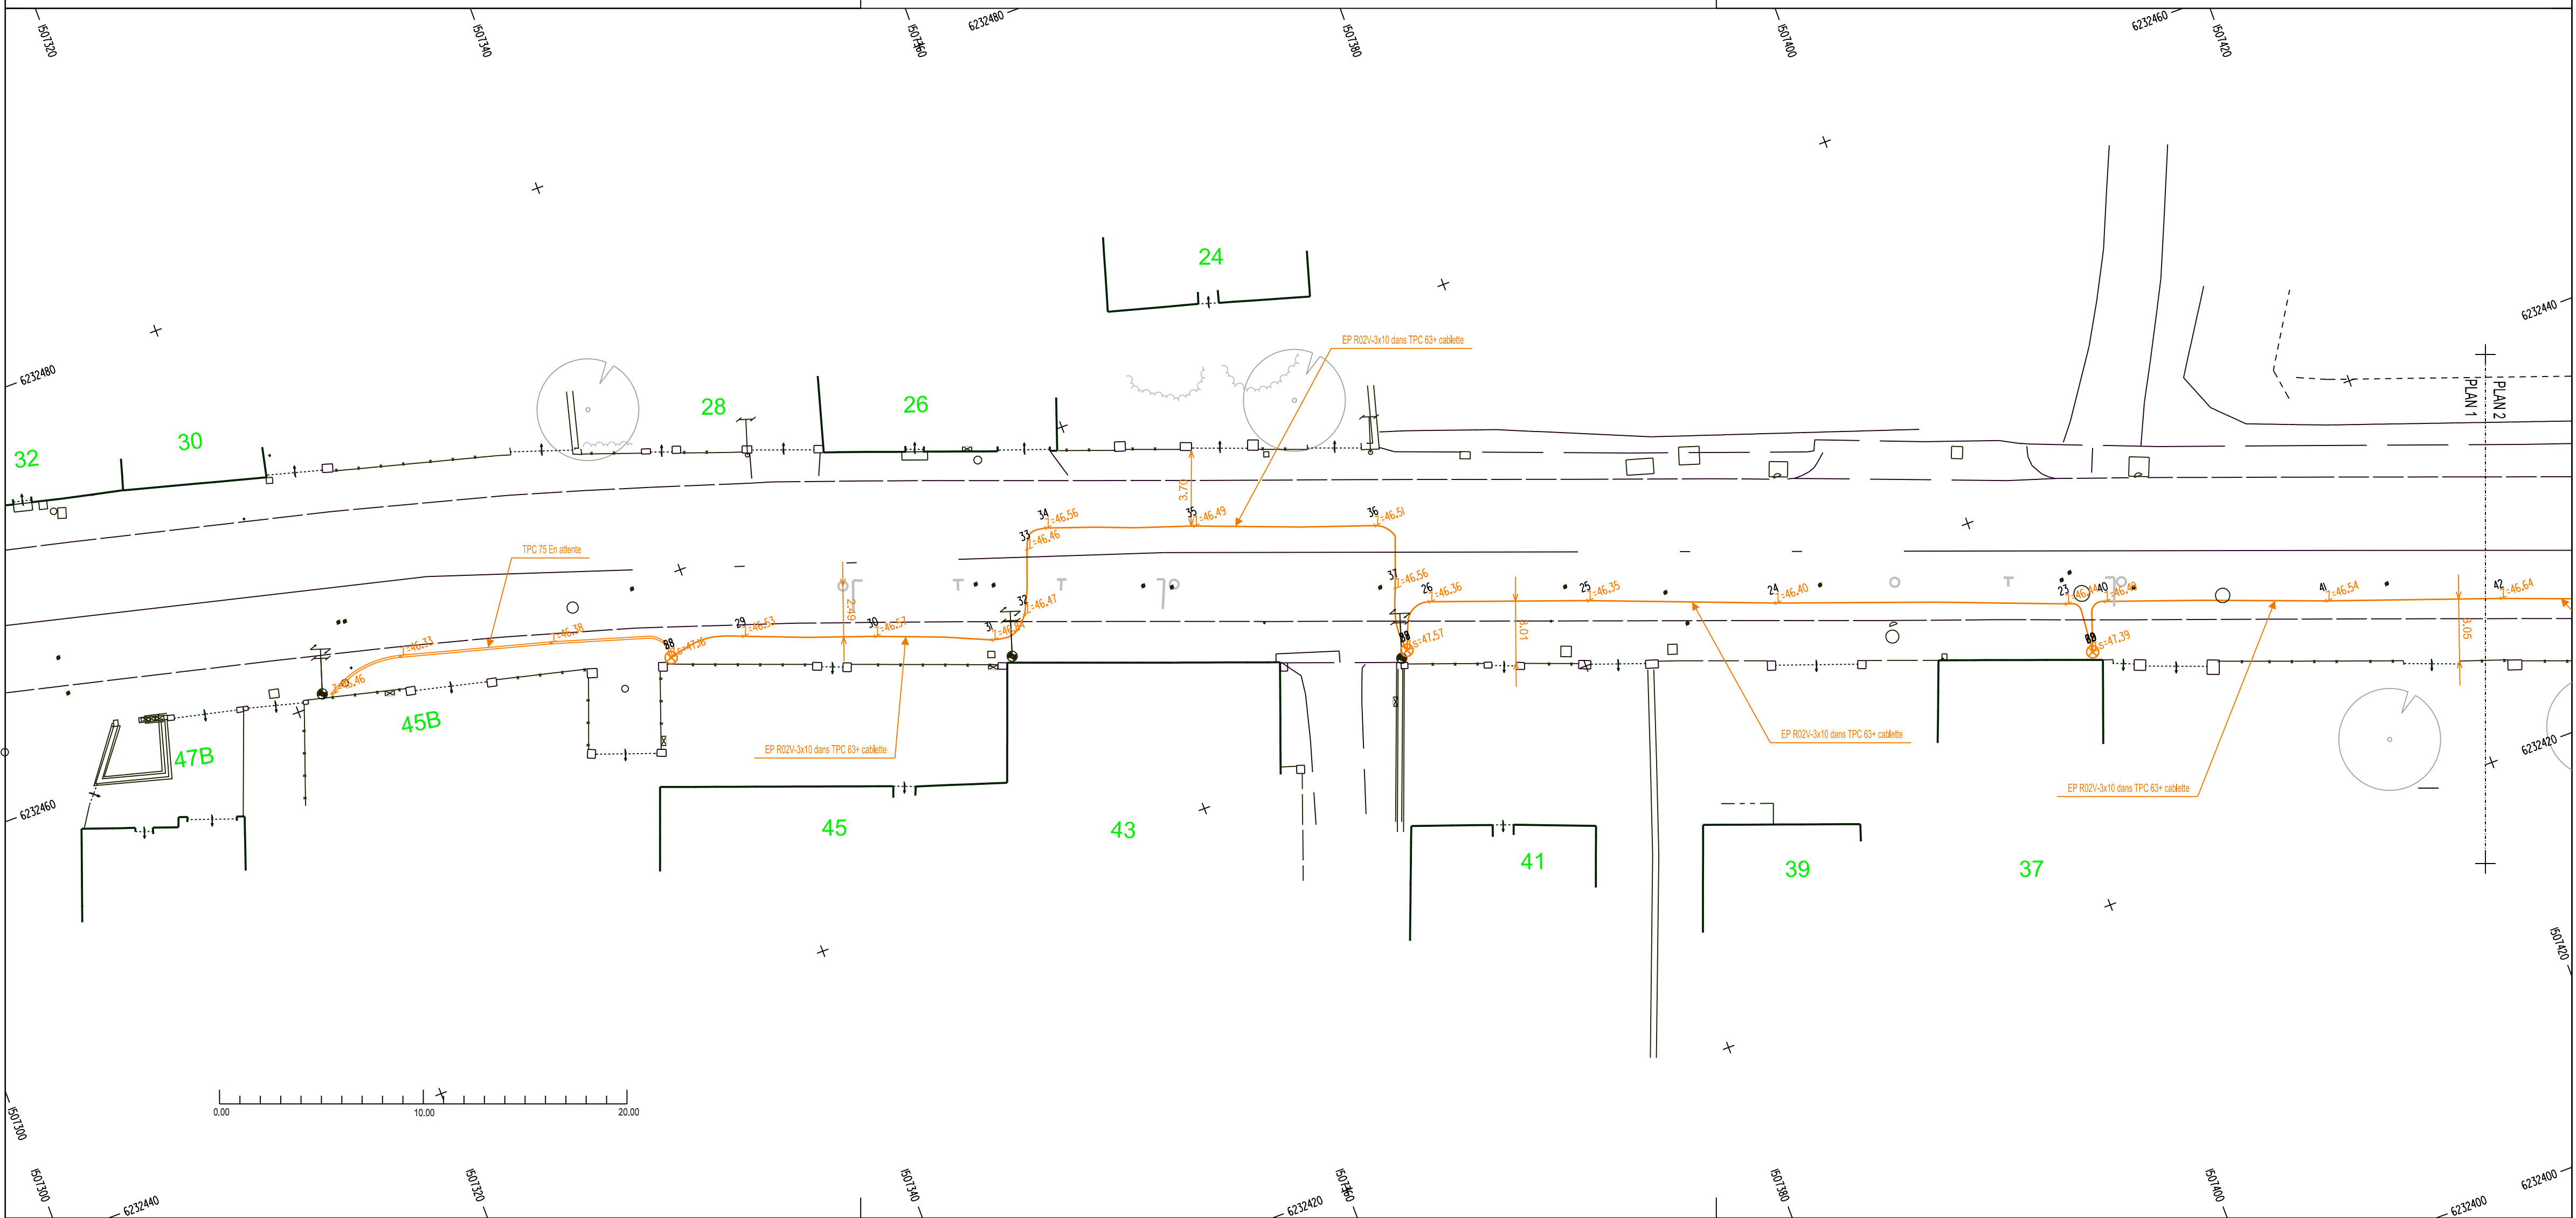

Commune: AZAY LE RIDEAU
N° SIE:886-2016
Plan de pose Eclairage
Plan:02/03

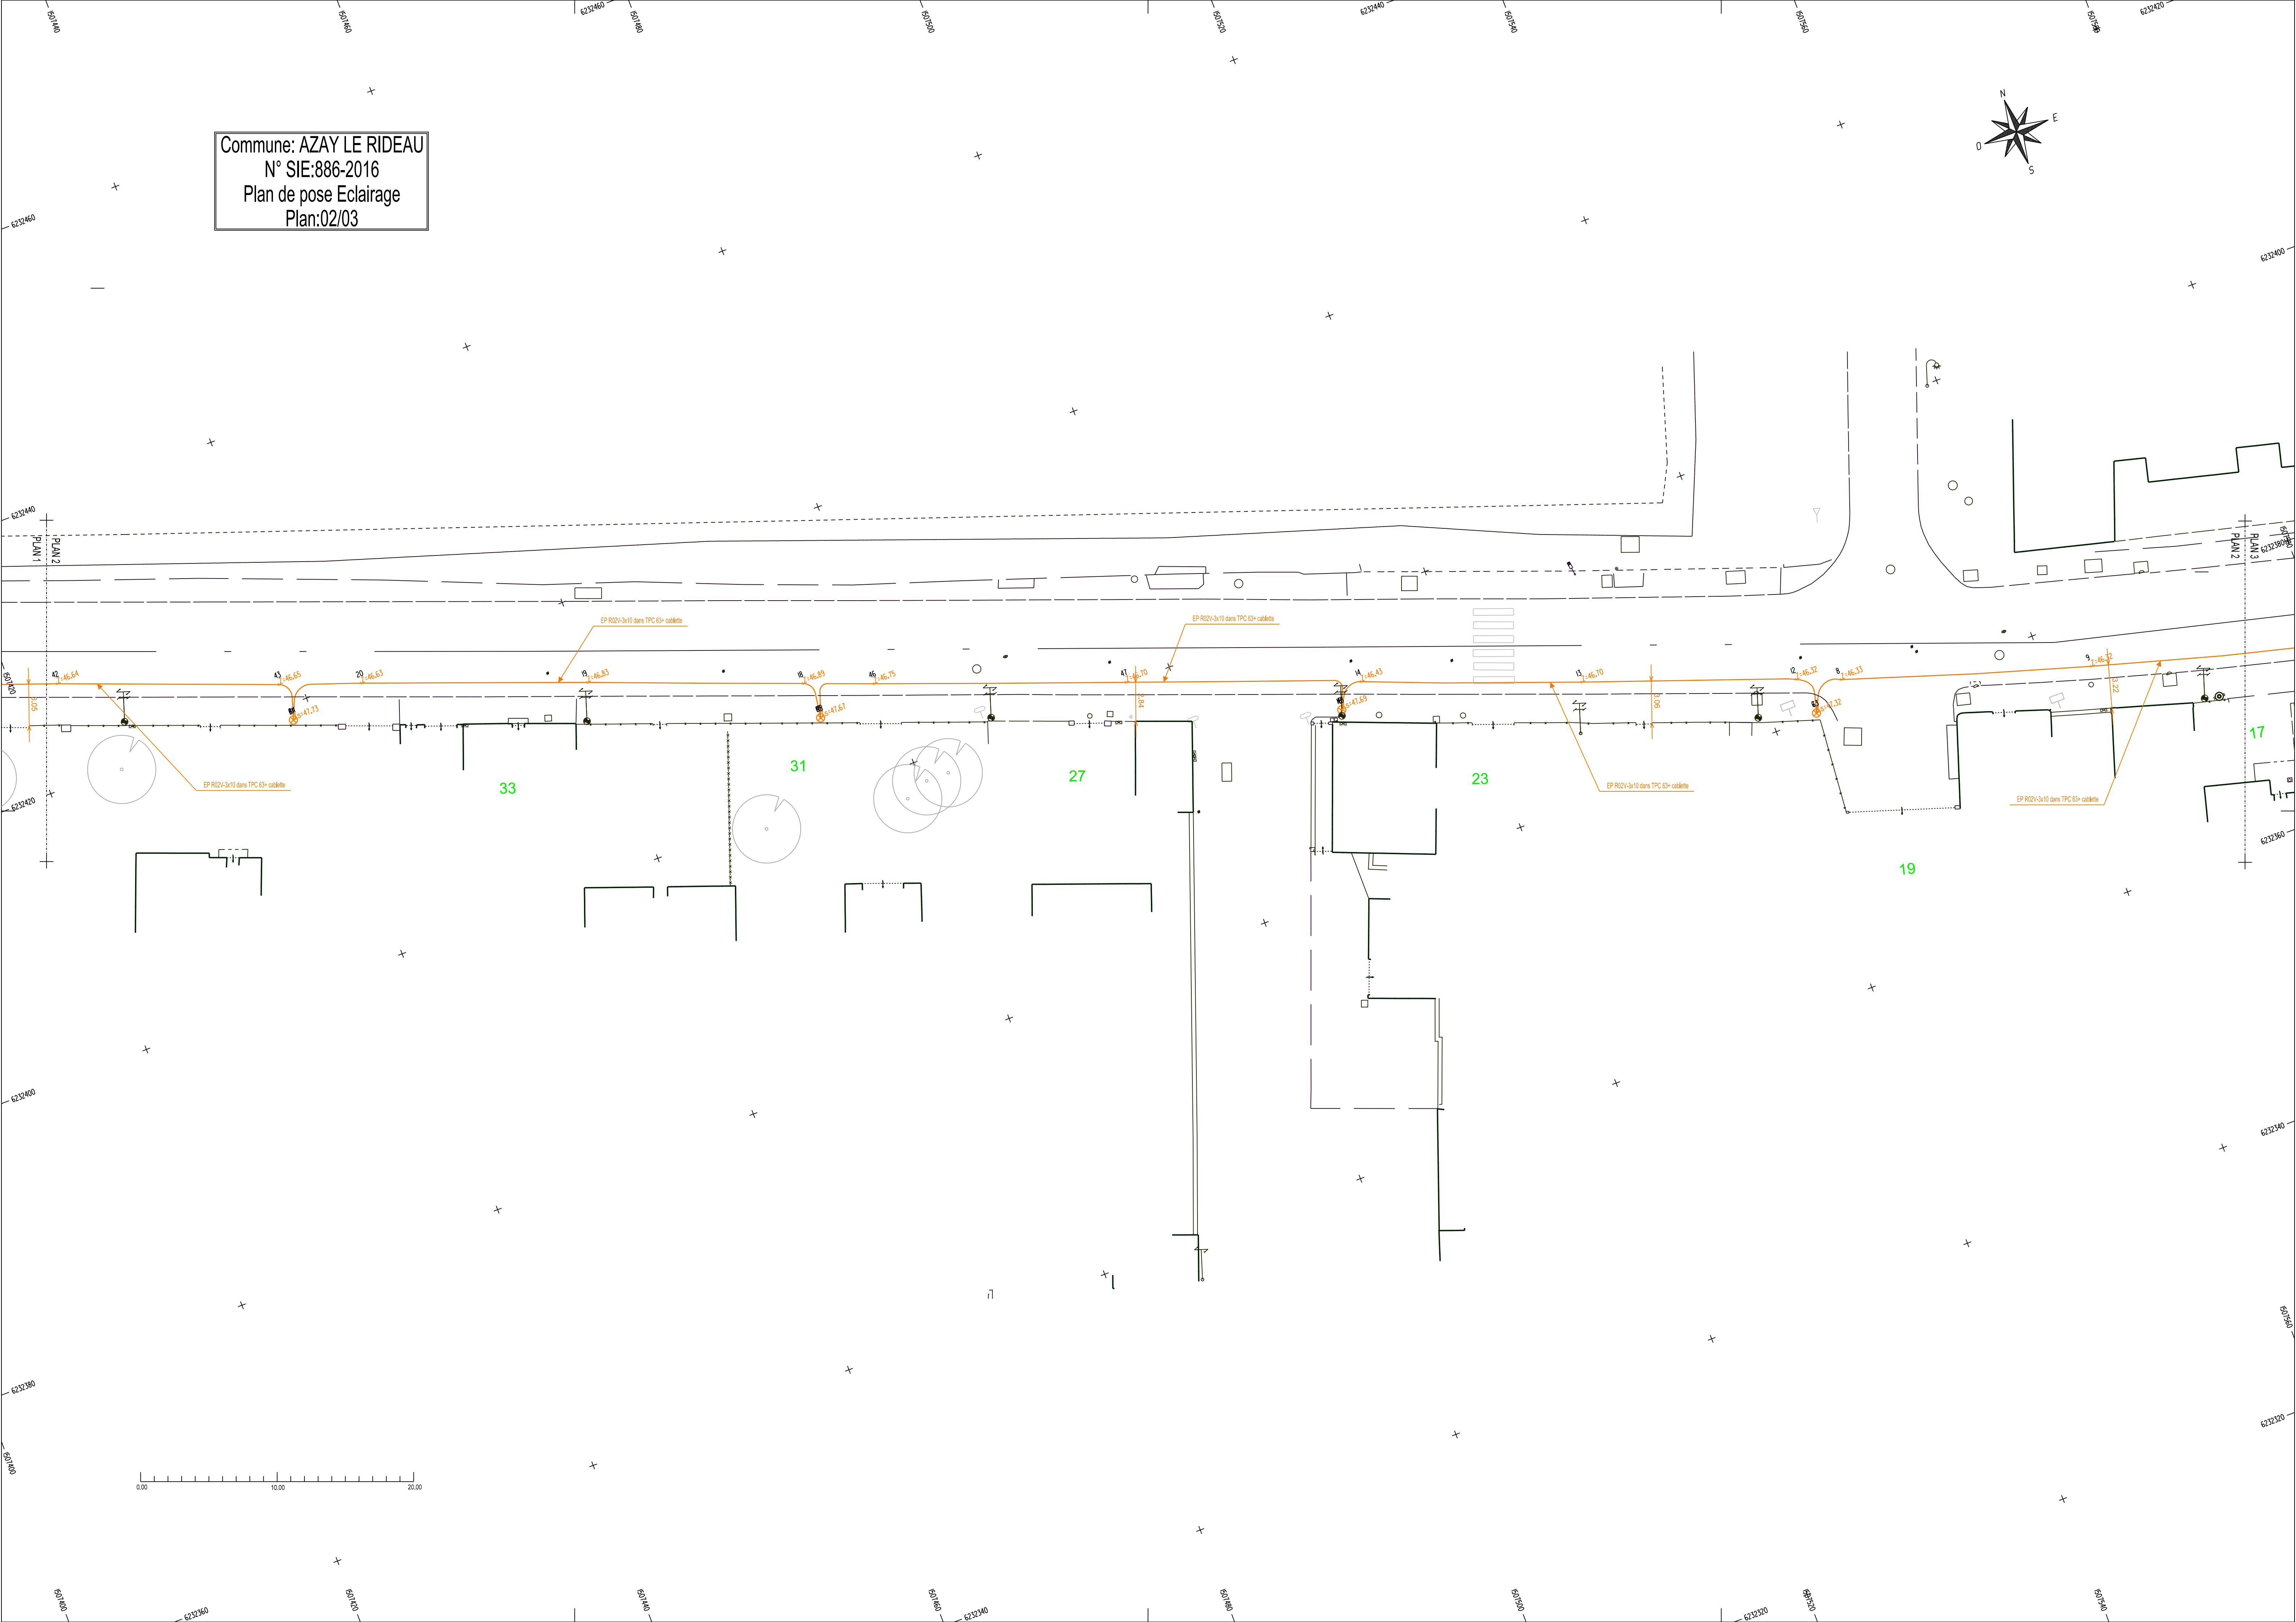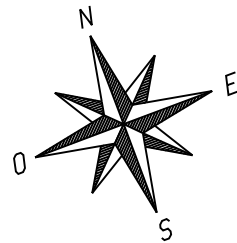

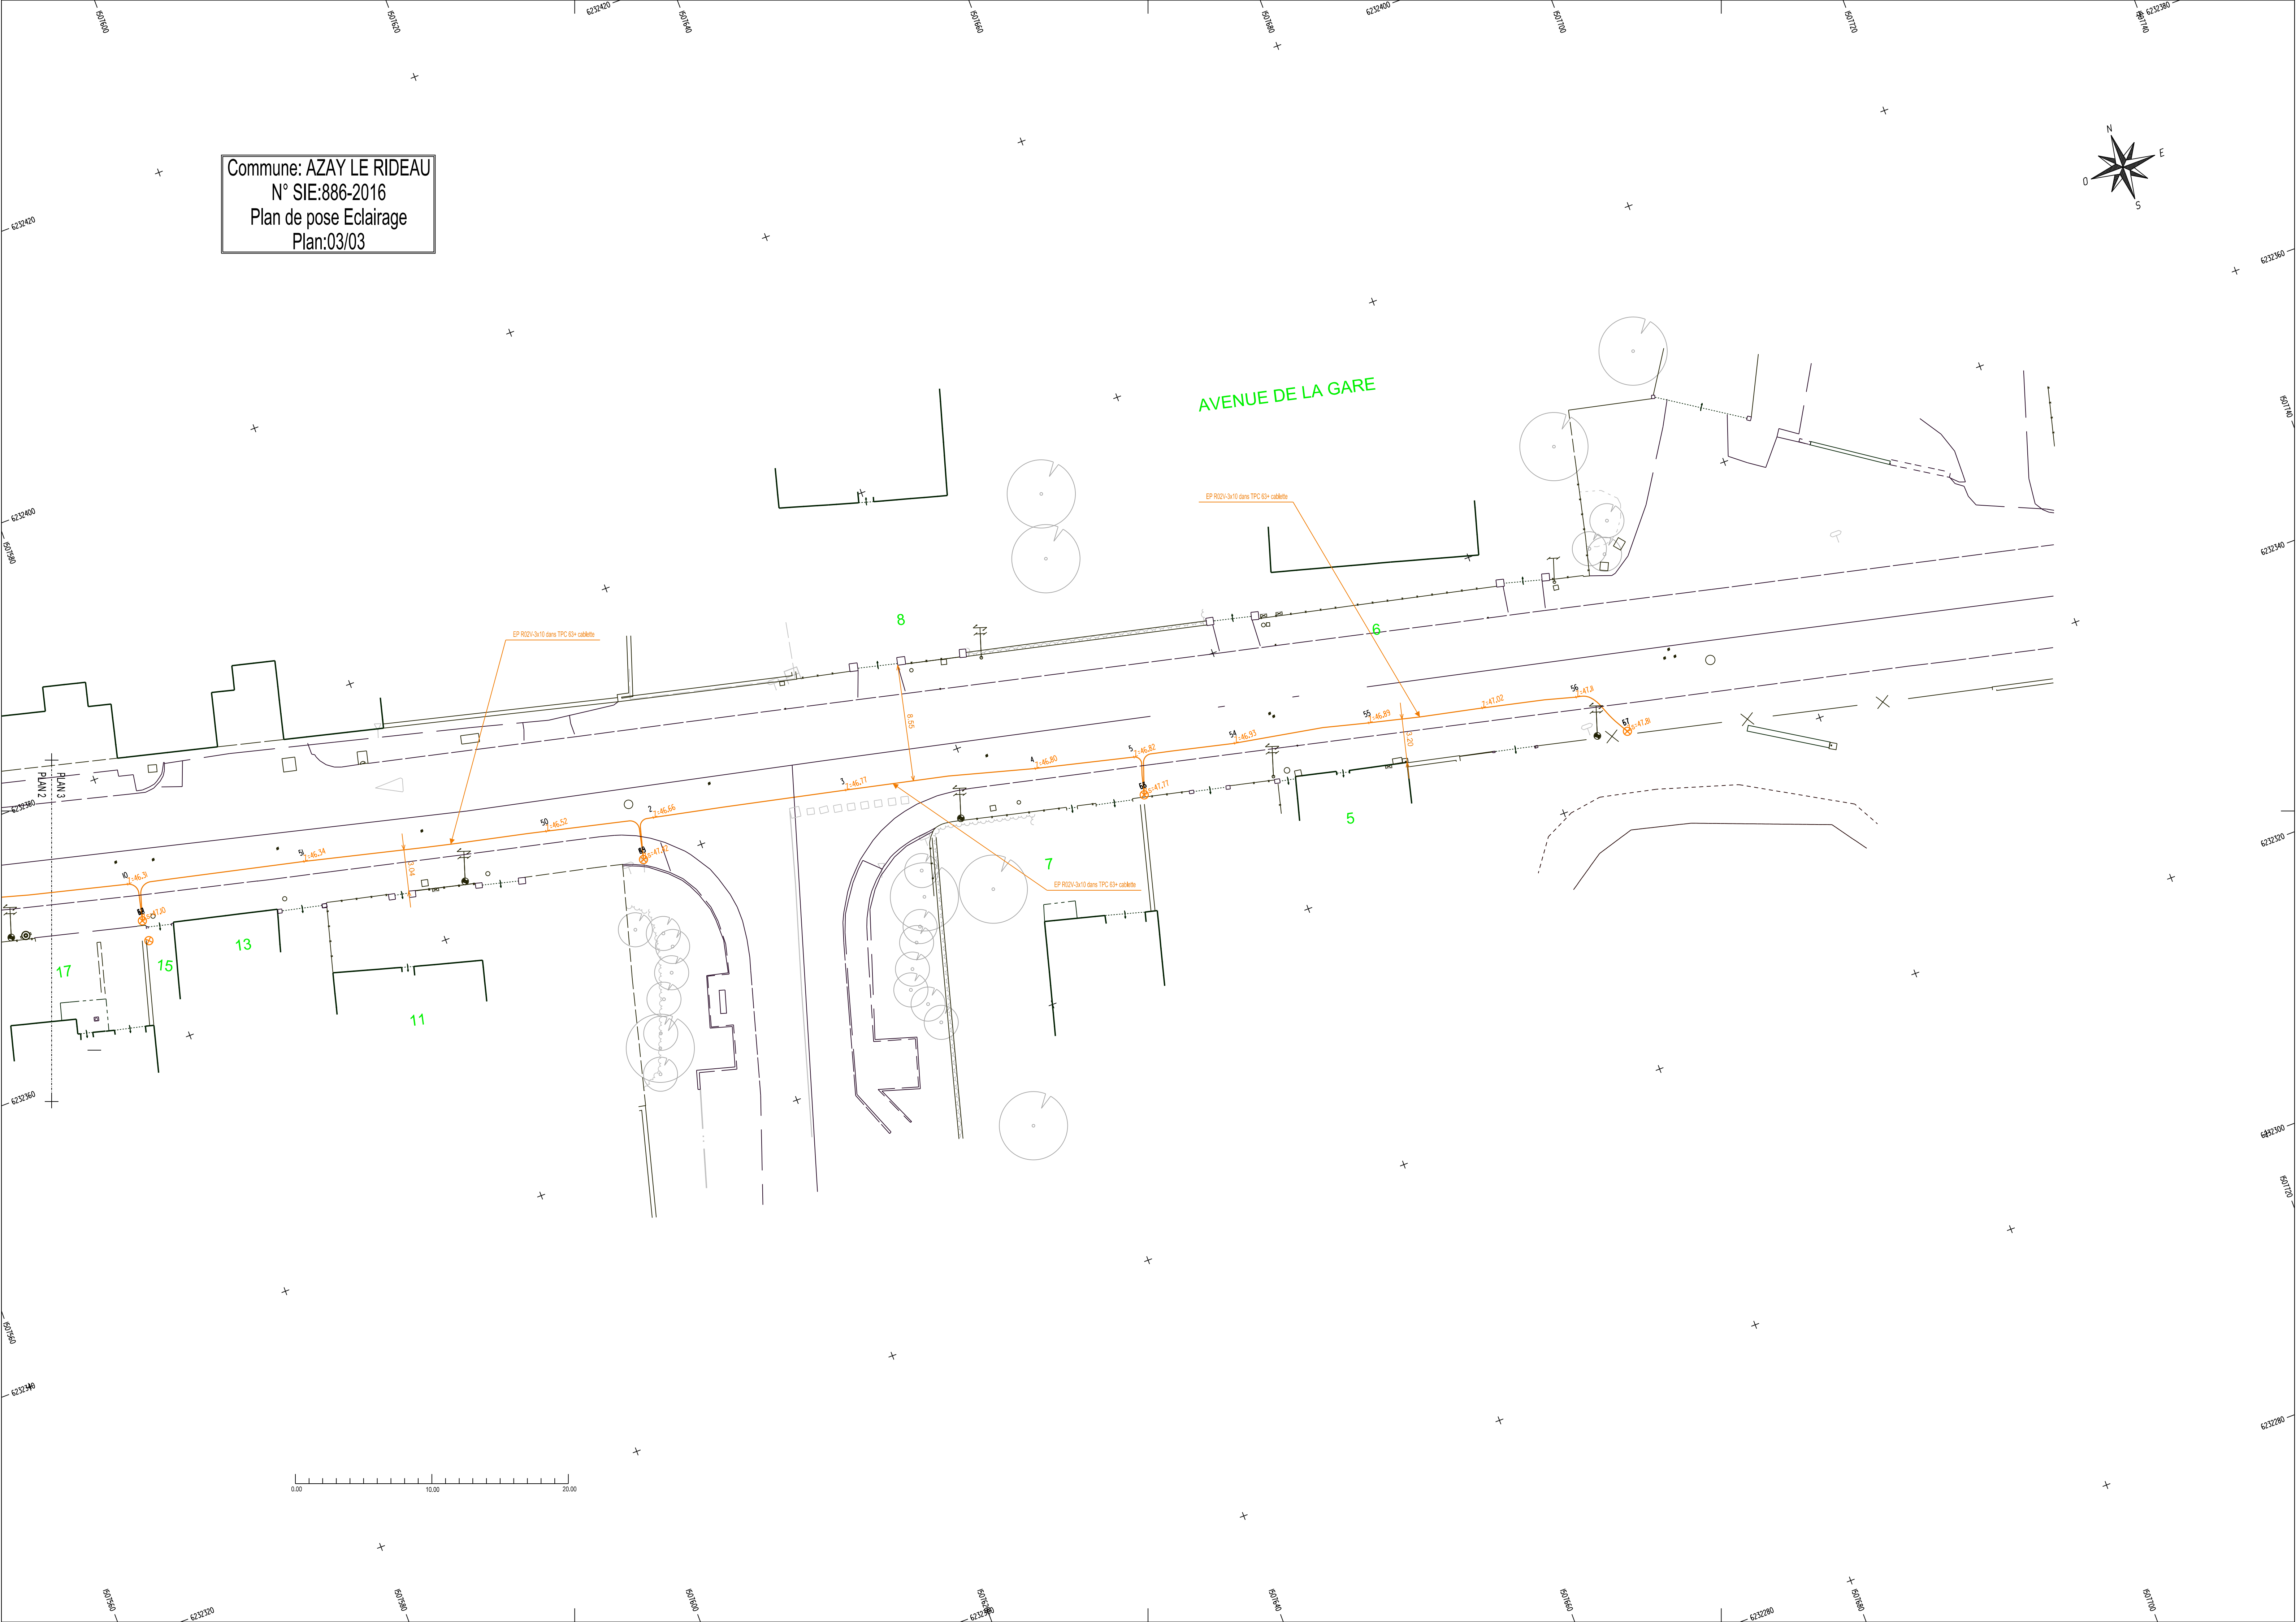




Plan de pose TELECOM

Classe		N° PLAN	ECHELLE	
A		01/03	1/200	
Ind.	Date	Désignation	Dessiné par	Vérifié par
A	21/12/2023	Récolement Souterrain	Jérémy C.	FD TOPO PLANS
B				
C				
D				



AZAY LE RIDEAU

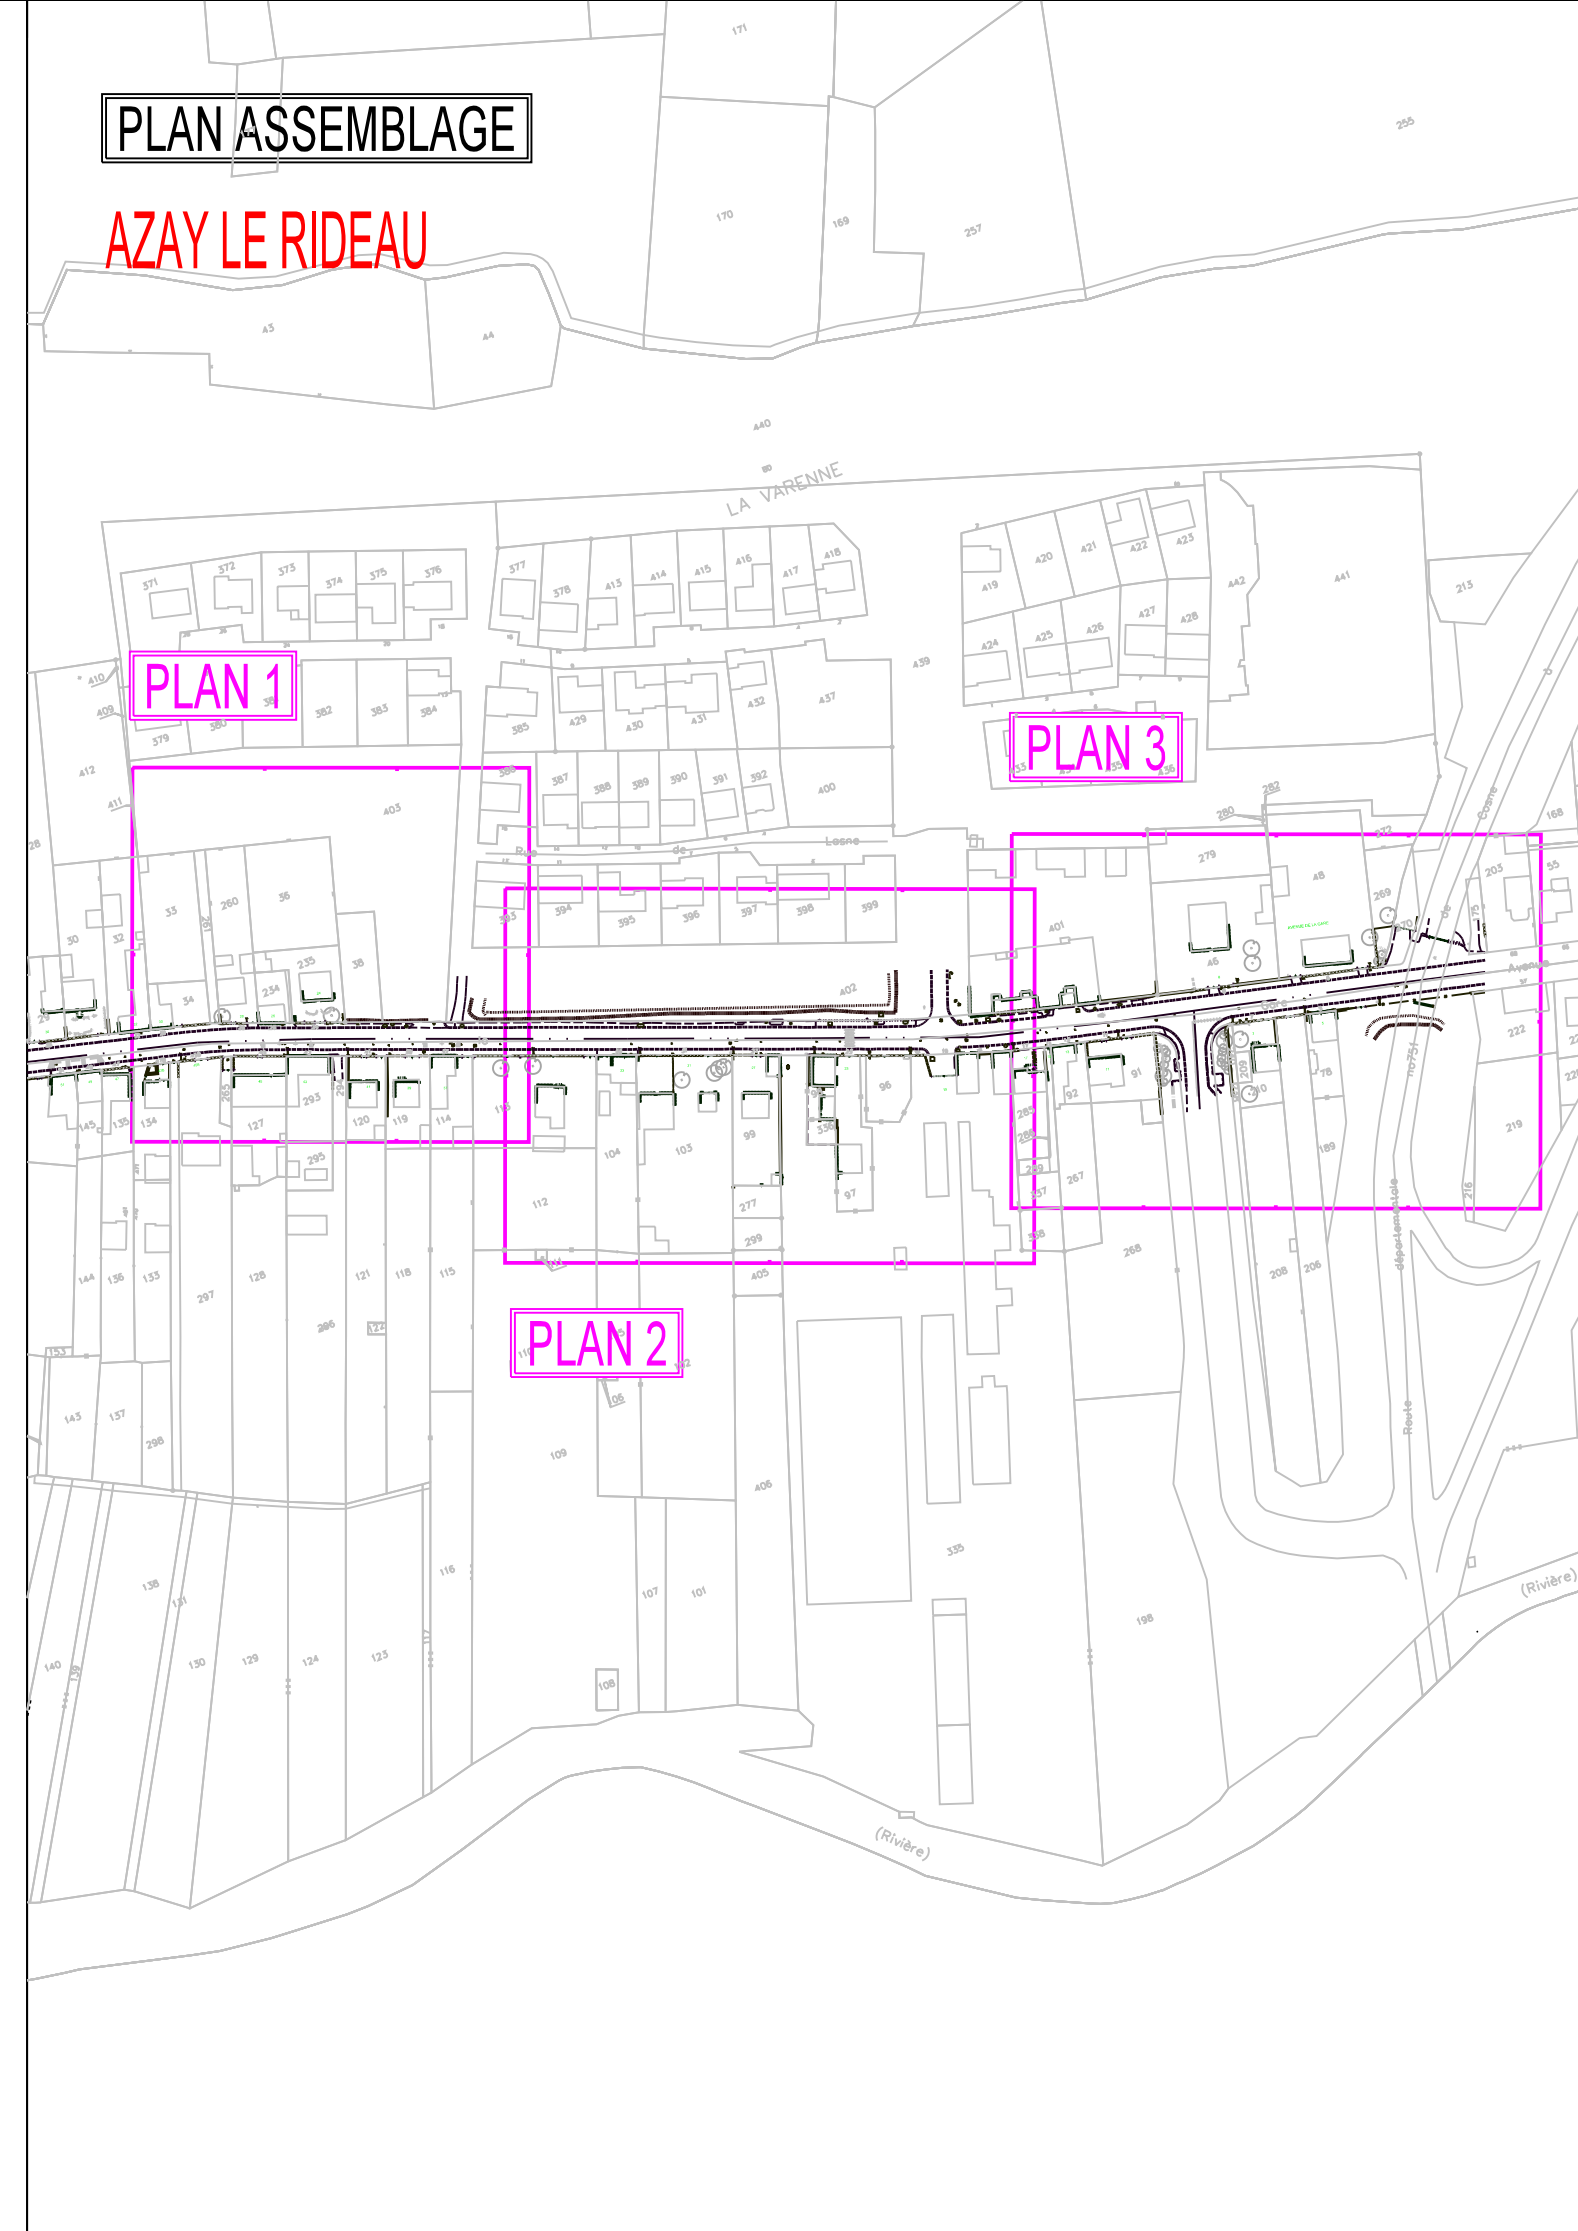


Nom resp Chantier	client
Entreprise Leve	FD TOPO PLANS
Presta certifie	FD TOPO PLANS
Presta releve indirect	
Date leve	15/12/23+19/12/23
Num declaration	0428/050520
Num declaration intention	
Nature ouvrage	Plan de pose TEL
Marque appareil	Leica et Vivax
Num serie appareil	1S6460594 E300630P3A200758 VL00M2300230
Incertitude max en X	5 mm
Incertitude max en Y	5 mm
Incertitude max en Z	10 mm
Technologie de mesure	Station totale + GPS + detecteur
Code projection	Lambert 93CC47



RESEAUX SOUTERRAINS

Désignation de l'ouvrage	représentation graphique Hors Echelle
HTA souterraine existante	
BTA souterraine existante	
Branchement souterrain existant	
FT souterraine existante	
EP souterraine existante	
Reseau Gaz existante	
Branchement Gaz	
Fournau vide existant	
TV existante	

Symboles	Désignation
	Postes et Poteaux Elec
	Coffres
	Eclairage
	RAS et Boîtes BT - HTA
	Affluents Gaz
	Affluents Telecom
	Affluents Eau Potable
	Assainissement
	Bornes diverses
	Signalisation

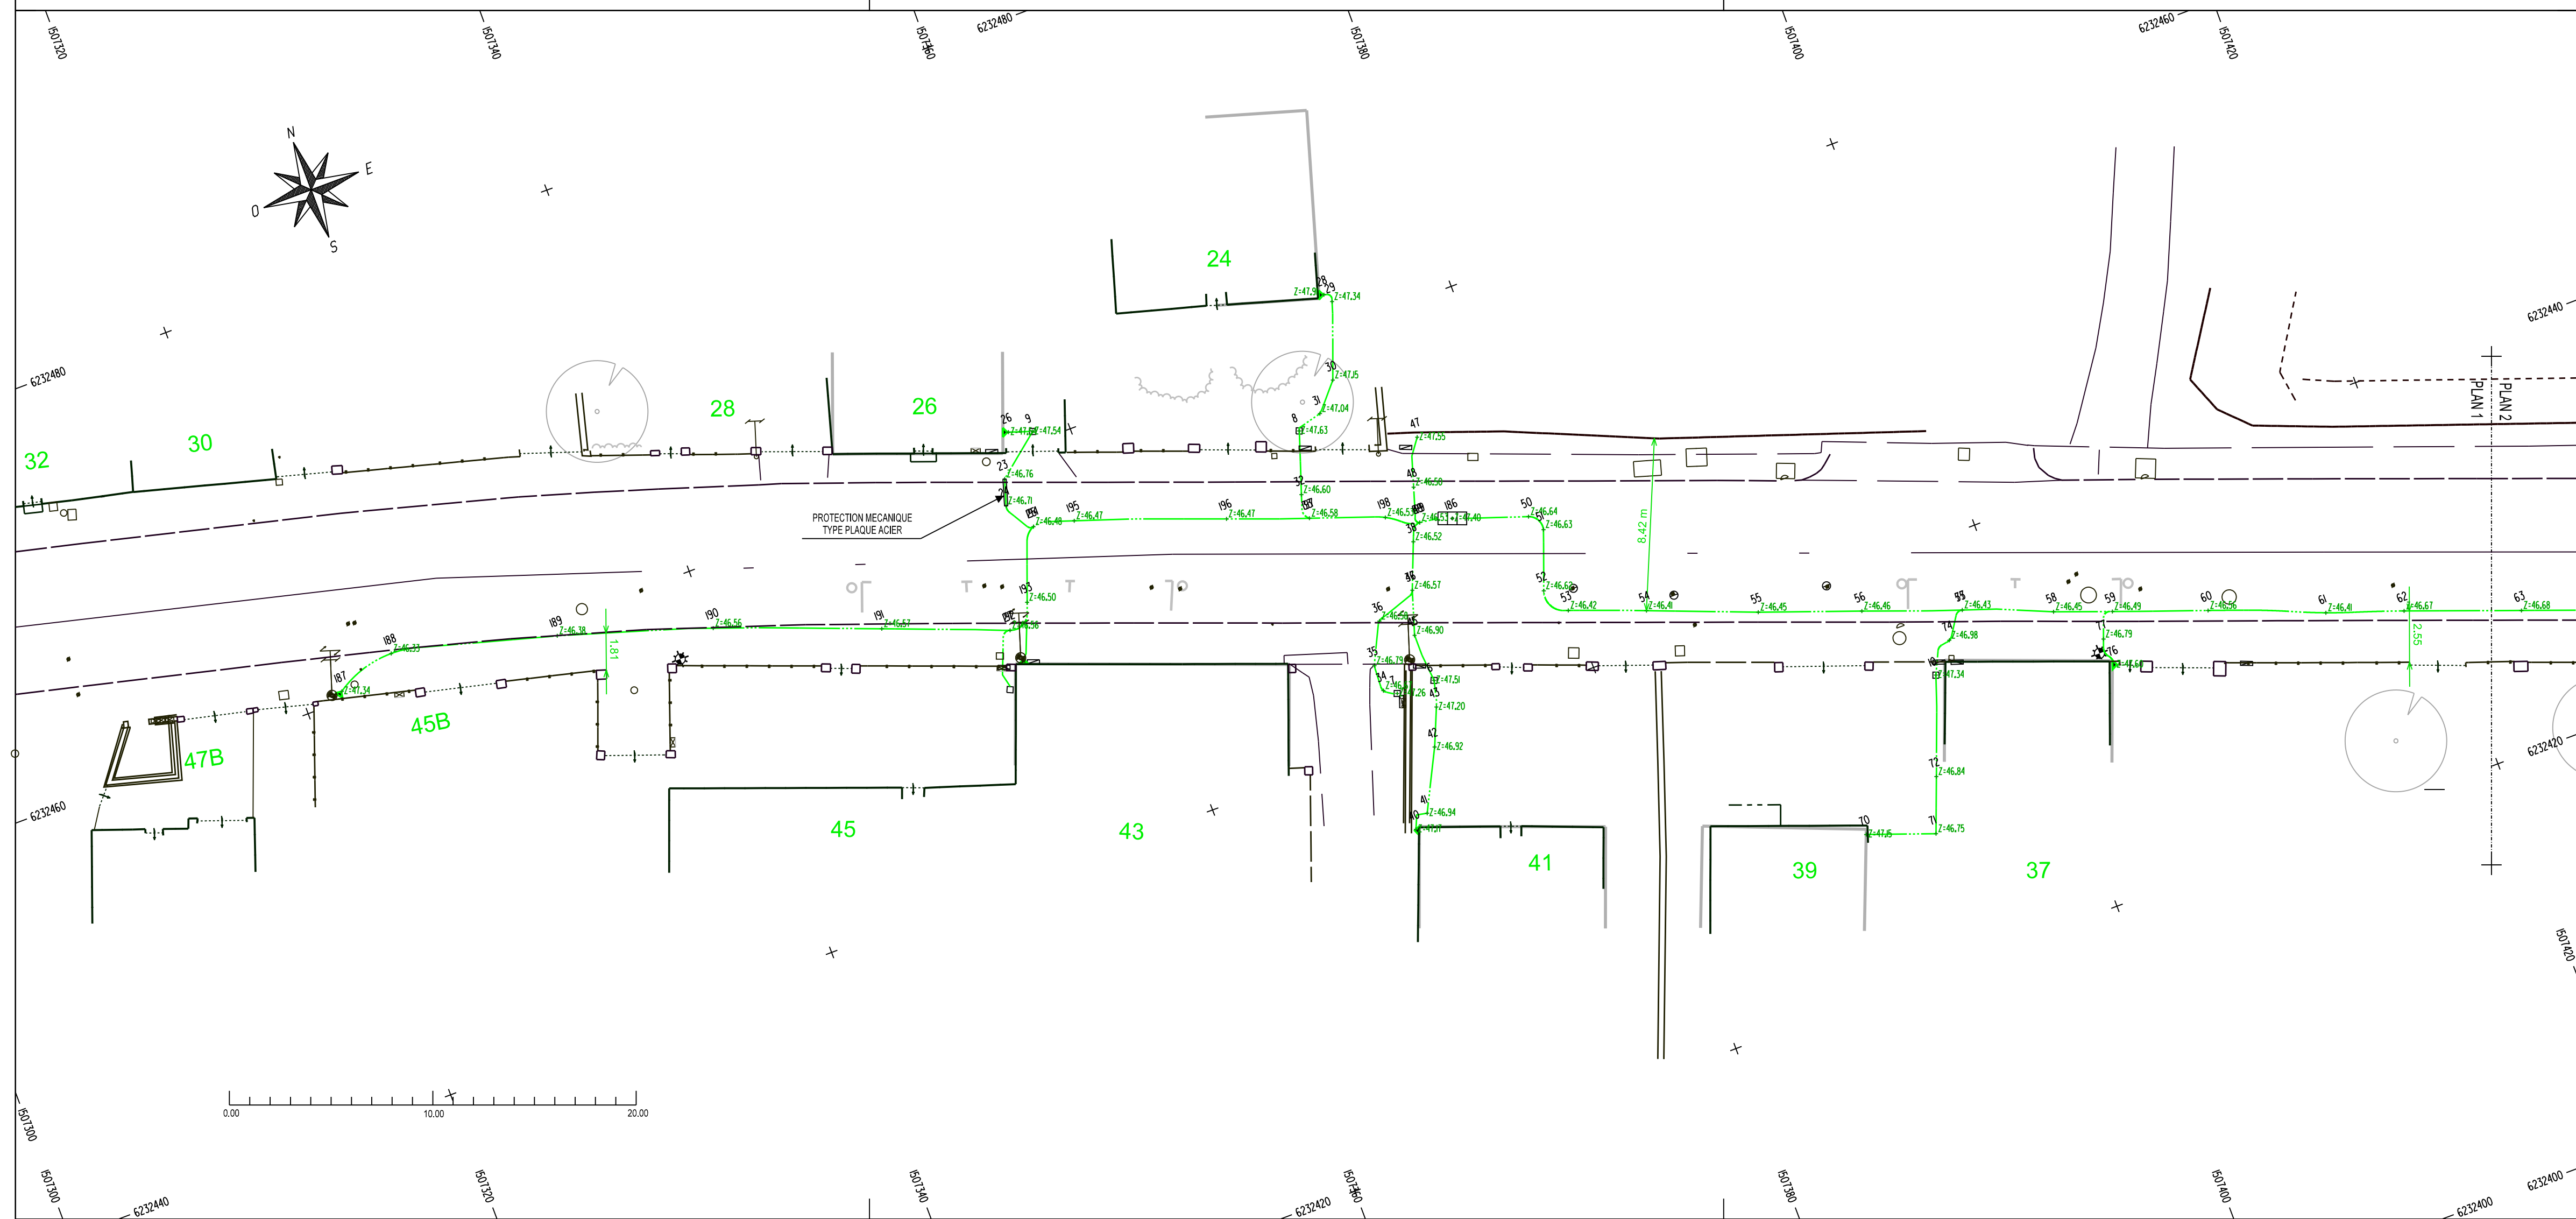

Commune: AZAY LE RIDEAU
N° SIE:886-2016
Plan de pose TELECOM
Plan:02/03

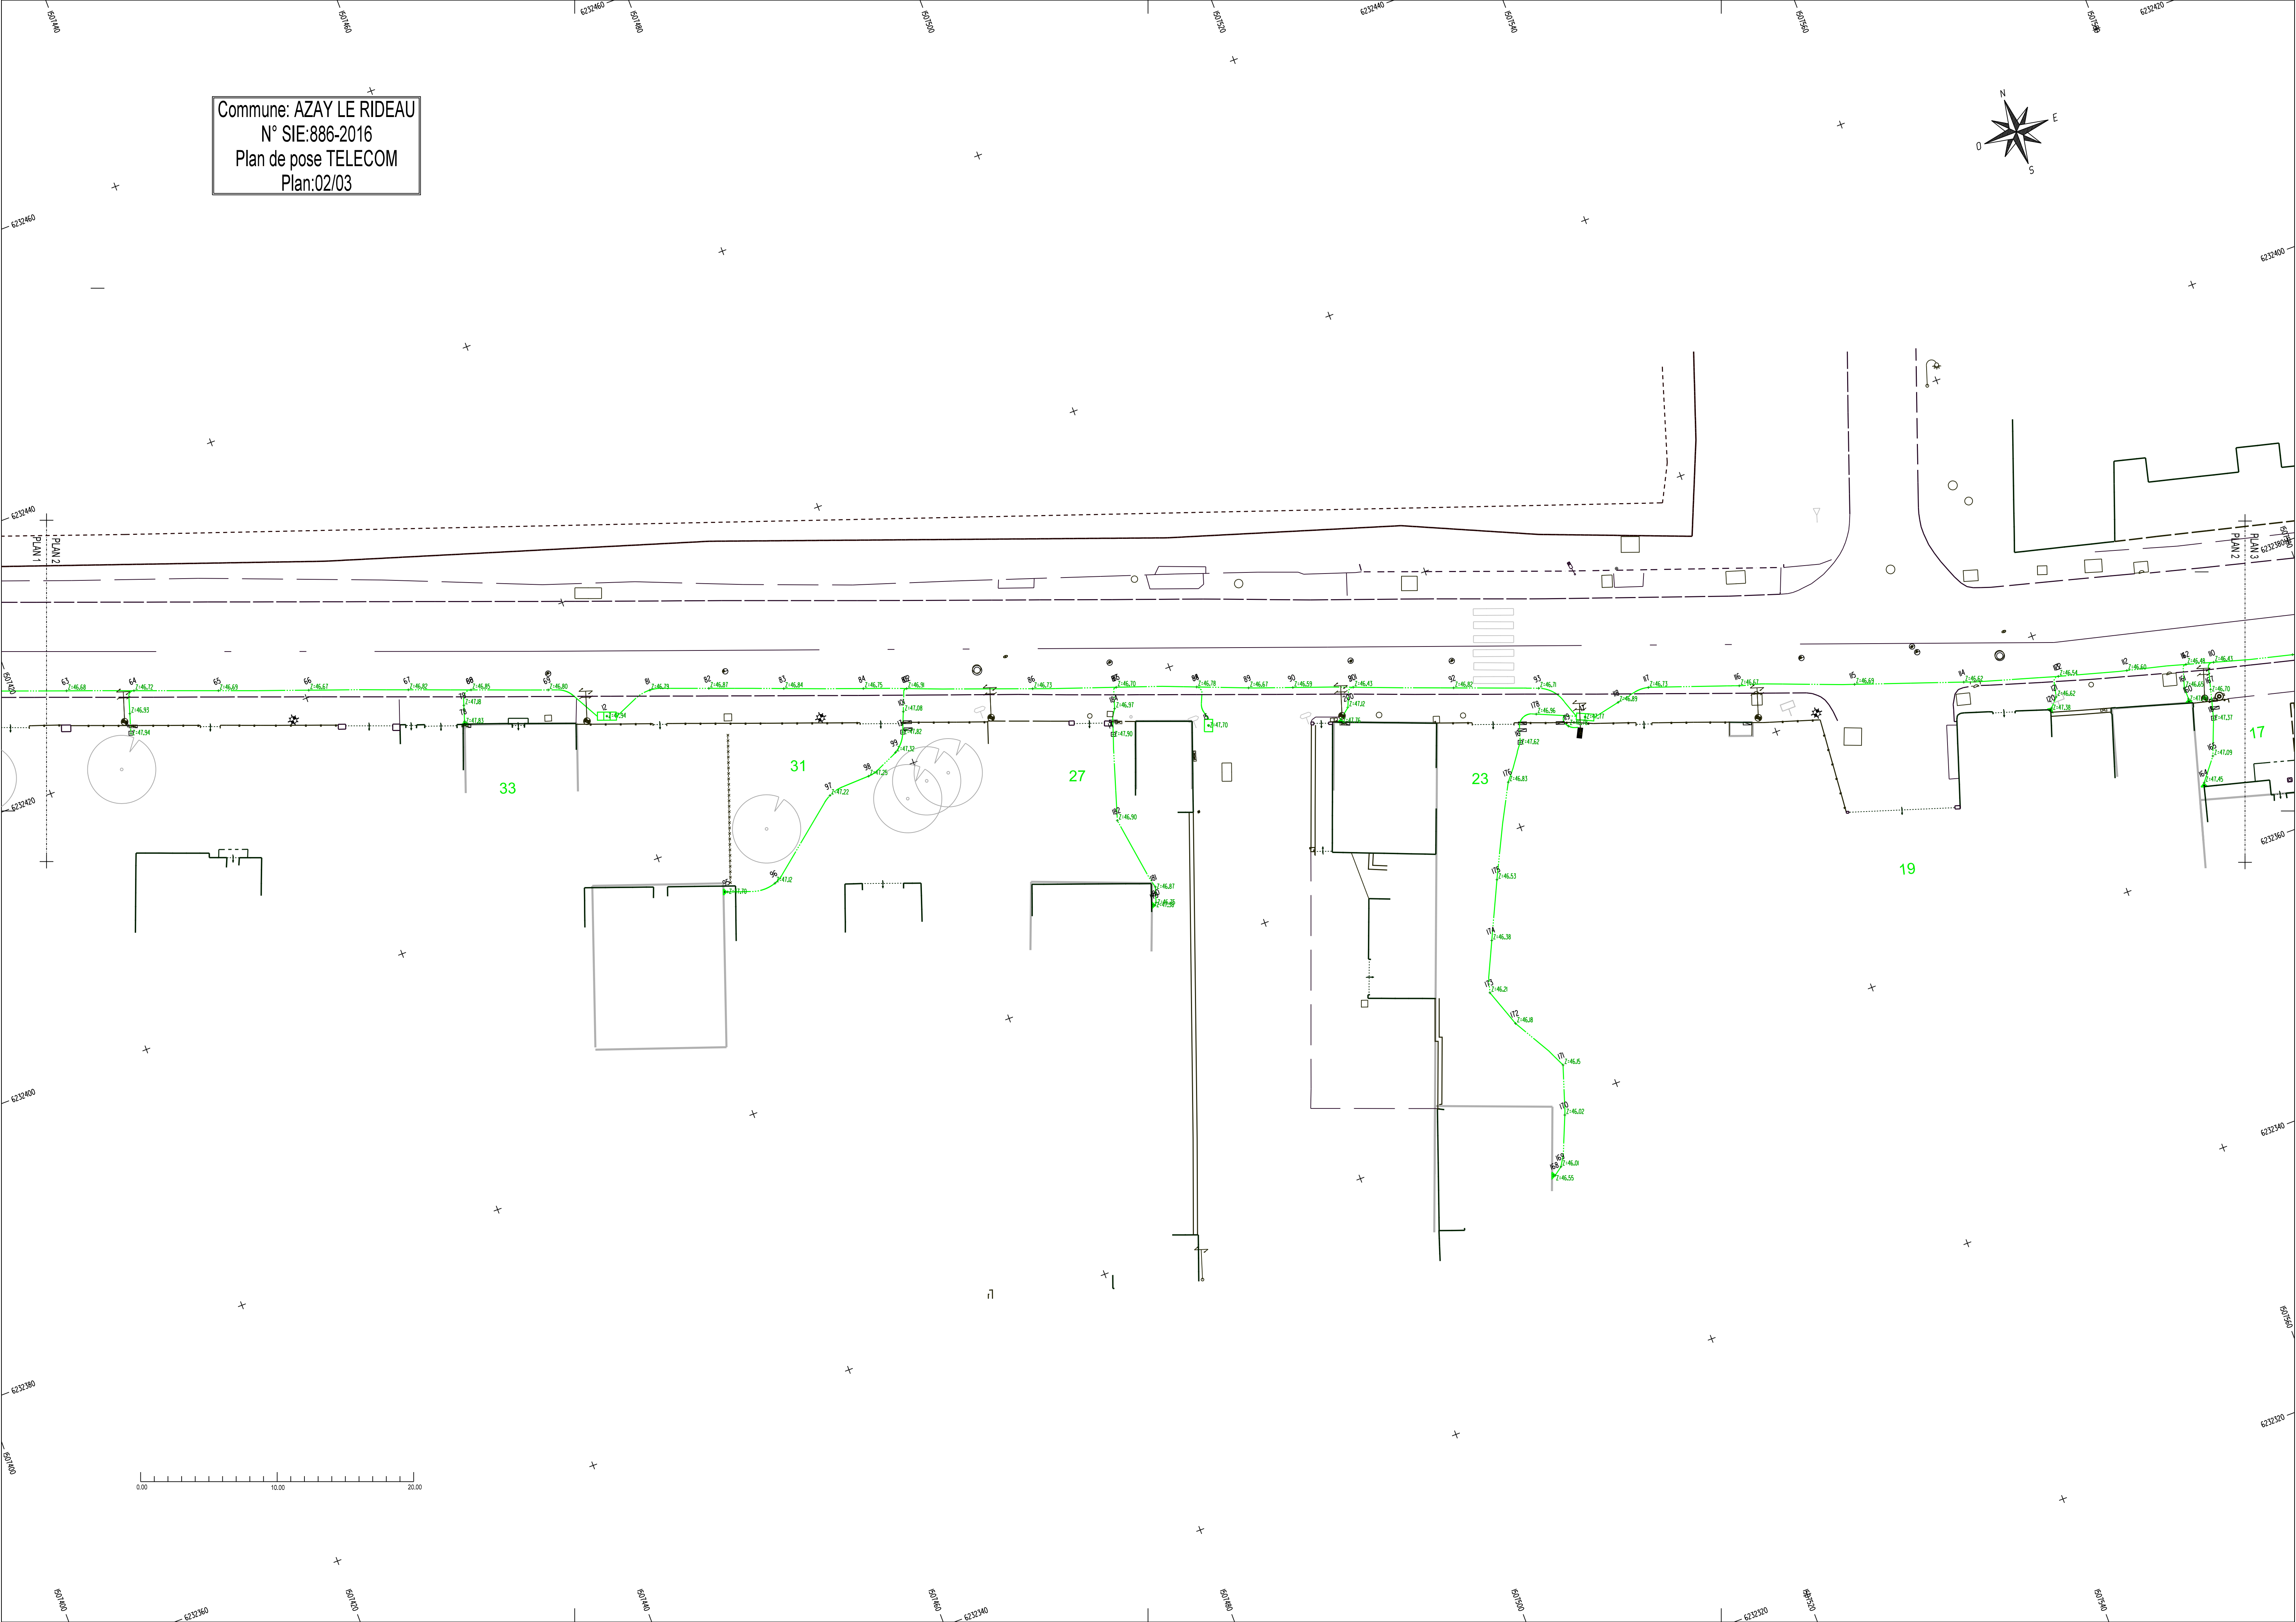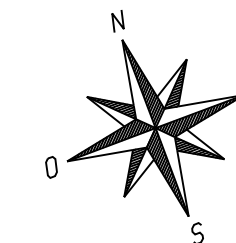

Commune: AZAY LE RIDEAU
N° SIE:886-2016
Plan de pose TELECOM
Plan:03/03

