



FD TOPO PLANS

Cartographie - Topographie
Détection Réseaux

6, Rue de l'église 37270 Athée sur cher
Tél: 06.83.32.86.65 & fd-topo-plans@orange.fr

Récolement Souterrain

Département Loir et Cher


Ville BLOIS

Rue Jean Jacques Rousseau

Plan de Marquage

IND	DATE	MODIFICATION	DESSINE	APPROUVE
E				
D				
C				
B	13/06/2023	Plan de marquage Deuxième Phase	Jérémy C.	FD TOPO PLANS
A	30/05/2023	Plan de marquage Première phase	Jérémy C.	FD TOPO PLANS
Echelle:		1/200		
Projection:		Lambert CC48		
Nivellement:		IGN 69		
N° Dossier:		RV7-2202400		
N° de Certification		7084591/A-1		
Classe précision		A		

SITUATION

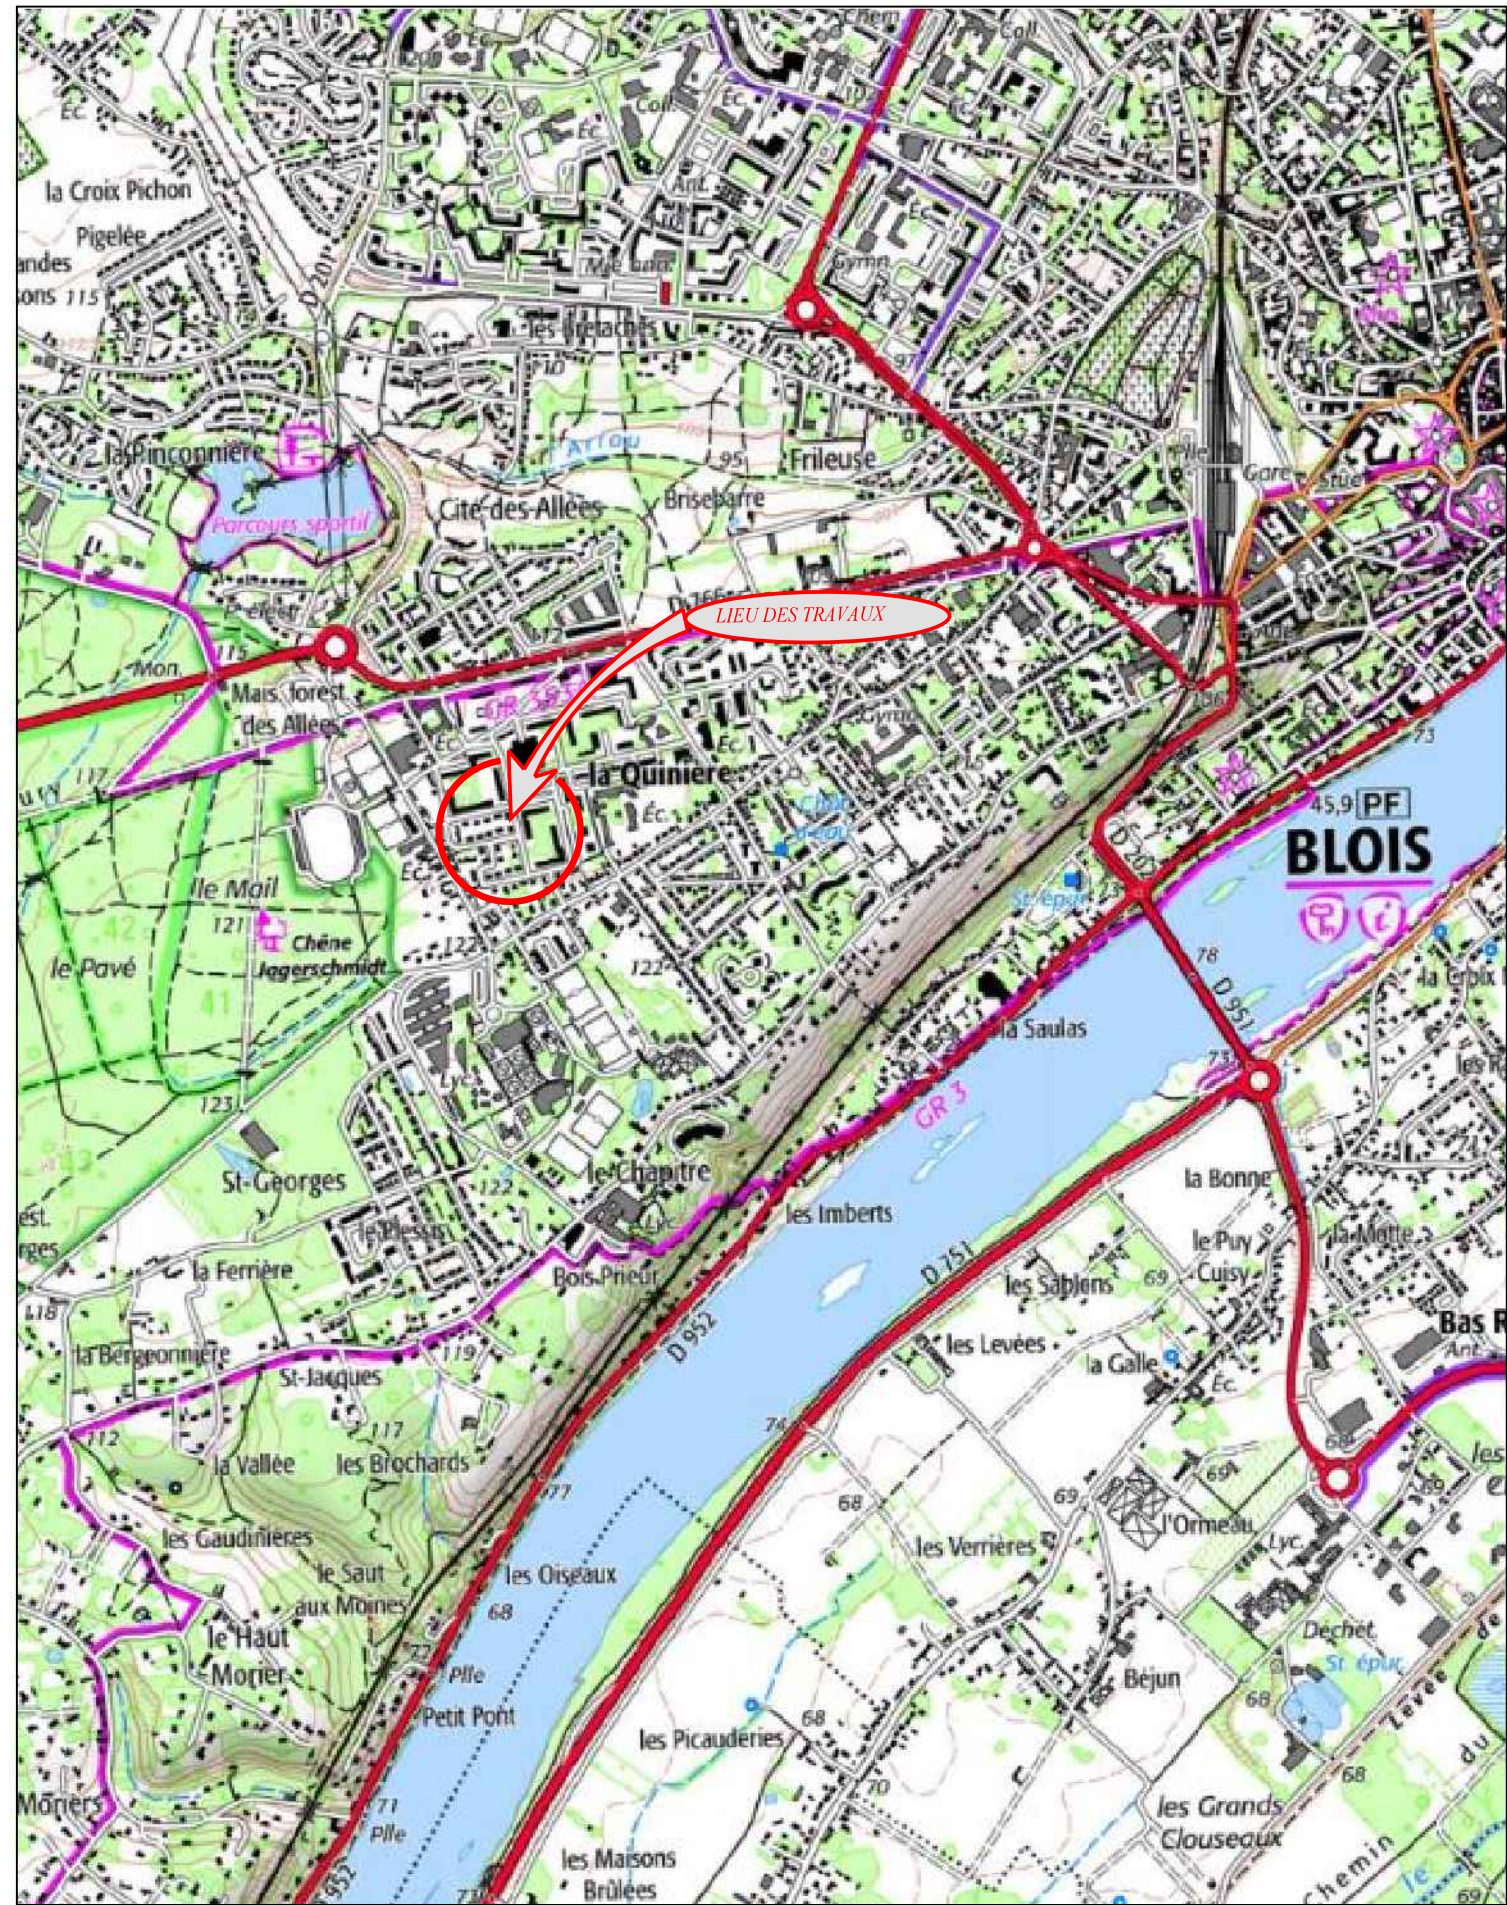

INFORMATIONS

Non resp. Chantier	client
Entreprise Leve	FD TOPO PLANS
Presto certifié	FD TOPO PLANS
Presto relevé indirect	
Date levé	26/05/2023 à 13/06/2023
Num. déclaration	20230005257060
Num. déclaration intention	
Nature ouvrage	Pon de marquage
Marque appareil	Leica et Topcon
Num. série appareil	7564204 E30639300078 Num. 20030232 80293004
Incertitude max. en X	5 mm
Incertitude max. en Y	5 mm
Incertitude max. en Z	10 mm
Technologie de mesure	Station totale + GPS + détecteur
Code projection	Lambert 93047

LEGENDE

RESEAUX SOUTERRAINS

Désignation de l'ouvrage	Réseau	Branchement
Electricité HTA existante	---	---
Electricité HTA existante	---	---
Electricité Éclairage existant	---	---
Fournitures d'eau existantes	---	---
Gaz existant	---	---
Télécom existant	---	---
Reseau ADP	---	---
Eau Usée	---	---
Eau pluvial	---	---
Télévision existante	---	---
Plaque Oblique existante	---	---
Vide existant	---	---
Chauffage Urbain existant	---	---
Mult Réseaux	---	---

SYMBLES

Symbole	Désignation
⚡	Electricité
💡	Eclairage
🔥	Gaz
📶	Télécommunication
💧	Eau potable
🚰	Assainissement
🚦	Signalisation
🚦	Bornes diverses

