


**FD TOPO PLANS**  
Cartographie - Topographie  
Détection Réseaux

### Plan de Situation

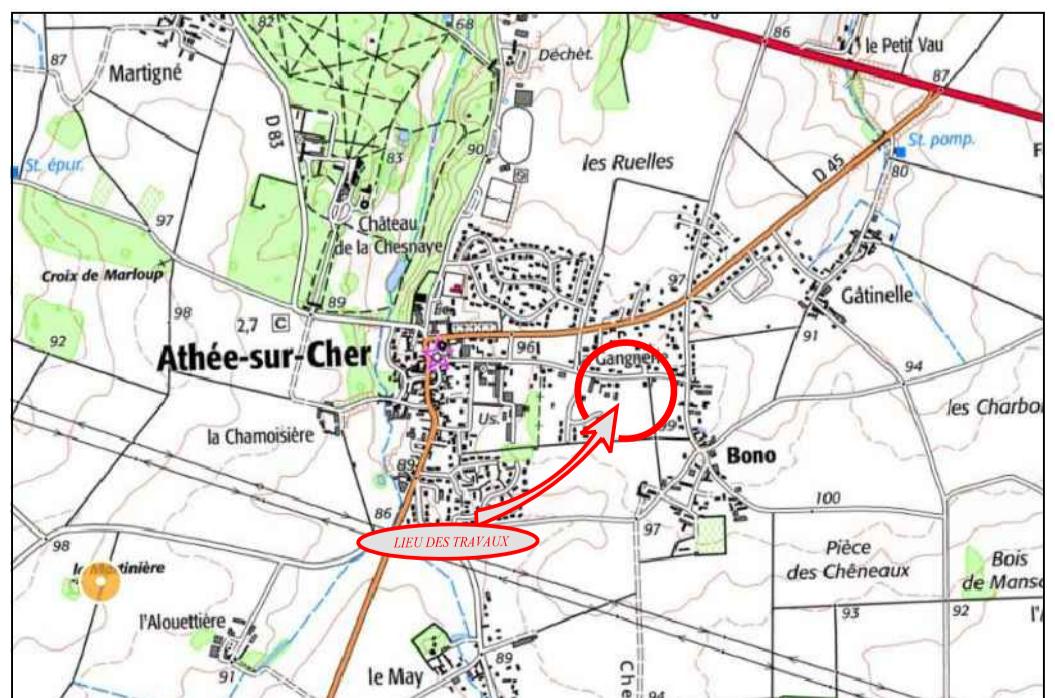

### Récolement Souterrain

#### ATHEE SUR CHER Rue de la Ganguerie

##### Plan de pose AEP



